



GHI CHÚ

COTE CHÂN ĐƯỜNG THEO CỐT THỰC ĐỊA 4.35

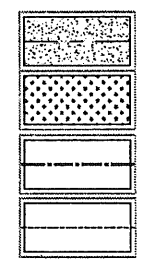


NO. TT	ITEMS / HANG MỤC	CONSTRUCTION AREA (M2) DIỆN TÍCH XÂY DỰNG	FLOOR AREA (M2) DT SÀN	RATIO (%) MẬT ĐỘ XÂY DỰNG	NOTE GHI CHÚ
A	TỔNG DIỆN TÍCH ĐẤT K1-7	33,325.8		100.0	
B	DIỆN TÍCH XÂY DỰNG	20,497.72	21,744.00	61.5	
1	NHÀ VĂN PHÒNG VÀ NHÀ ĂN - OFFICE & CANTEEN	520.00	1,597.00	1.6	
2	NHÀ XƯỞNG 02 - FACTORY 02	6,190.0	6,190.00	18.6	
3	NHÀ XƯỞNG 03 - FACTORY 03	4,928.0	4,928.00	14.8	
4	NHÀ XƯỞNG 04 - FACTORY 04	7,216.0	7,216.00	21.7	
5	PHÒNG NGHỈ GIỮA CÀ VÀ NHÀ ĐỂ XE - MID SHIFT BREAKROOM AND MOTORBIKE SHED	639.0	1,340.0	1.9	
6	NHÀ BẢO VỆ CỐNG - GUARD HOUSE	32.0	43.0	0.1	
7	TRẠM BƠM VÀ BỂ HƯỘC NGẦM PCCC - PUMP ROOM AND WATER TANK	168.0	210.0	0.5	700M ³
8	TRẠM BIẾN ÁP - TRANSFORMER	150.0	180.0	0.5	
9	NHÀ THU GOM RÁC THẢI - GARBAGE COLLECTION AREA	40.0	40.0	0.1	
10	MÁI NỐI XƯỞNG 2 - XƯỞNG 3	13.0m x 10m			Bổ sung
	MÁI NỐI XƯỞNG 2 - XƯỞNG 4	13.8m x 10m			Bổ sung
11	XƯỞNG CHIẾU XÀ 18.06M X 34.0M	614.7		1.8	
C	DIỆN TÍCH SÀN ĐƯỜNG - ROAD	6,113.1		18.3	
D	DIỆN TÍCH CÂY XANH - GREEN AREA	6,715.0		20.1	

MẶT BẰNG ĐỊNH VỊ CÔNG TRÌNH
CONSTRUCTION LOCATION PLANNING

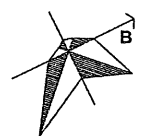


Ghi chú Thiết kế bvtc		
TT	Ngày	Tóm tắt
TÊN DỰ ÁN : NHÀ MÁY RUNYANG TECHNOLOGY VIỆT NAM		
HẠNG MỤC:		
CHỦ ĐẦU TƯ:		
CTY TNHH RUNYANG TECHNOLOGY VIỆT NAM		
CÔNG TY TNHH TƯ VẤN XÂY DỰNG VÀ THƯƠNG MẠI		
BẢO ANH		
Địa chỉ: số 107 đường 398, xã Tân Mỹ thành phố Bắc Giang		
Giám đốc:		
PHẠM THỊ THANH HƯƠNG		
Chủ nhiệm:		
KTS. NGUYỄN MẠNH ĐỊNH		
Chủ trì:		
KTS. NGUYỄN MẠNH ĐỊNH		
Thiết kế:		
KTS. BUI MẠNH CƯỜNG		
Quản lý kỹ thuật:		
KTS. NGUYỄN MẠNH ĐỊNH		
Bản vẽ:		
TỔNG MẶT BẰNG 00 MASTER PLAN K1-7		
MẶT BẰNG ĐỊNH VỊ CT		
Tỷ lệ 1:100	Ngày: tháng 1/2023	
Ký hiệu:	00 - ADD - 02	

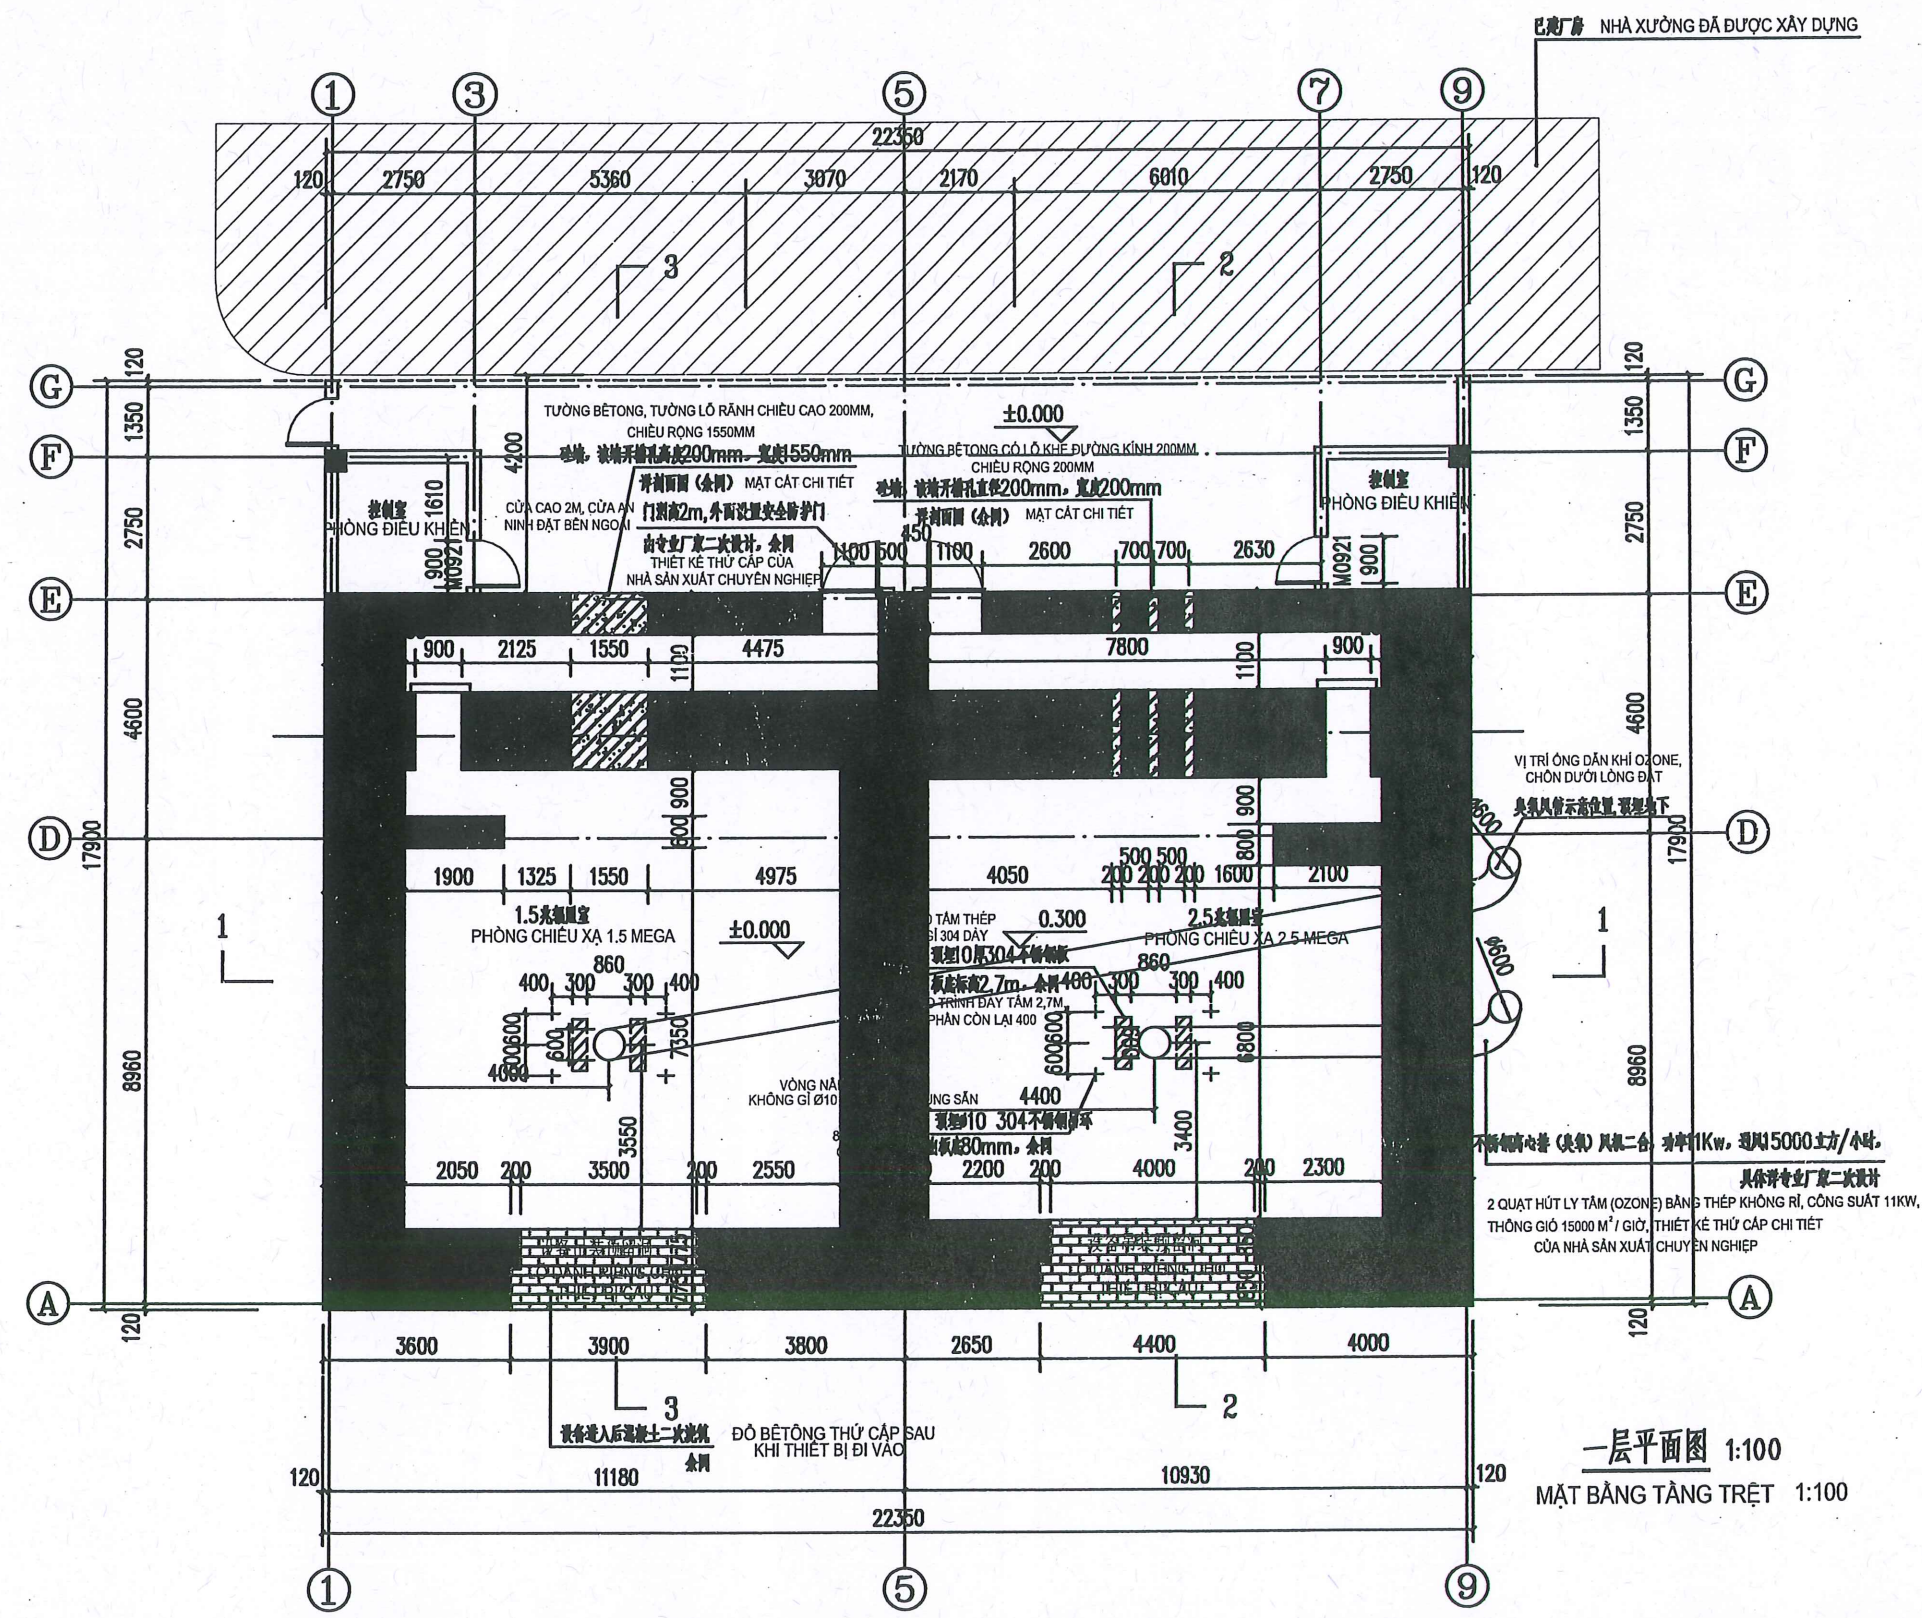


一层平面图 1:100
MẶT BẰNG TẦNG TRỆT 1:100

Ghi chú/notes		
Ngày/date	Nội dung/content	Chữ ký/Signature
CHỦ ĐẦU TƯ / OWNER:		
CÔNG TY TNHH RUNYANG TECHNOLOGY VIỆT NAM		
CHẤP THUẬN/Approval		
Dự án/PROJECT:		
NHÀ MÁY RUNYANG TECHNOLOGY VIỆT NAM		
Địa điểm xây dựng/LOCATION: MỘT PHẠM LỘ K(K1-7), KCH QUANG CHÁU, HUYỆN VIỆT YÊN, TỈNH BẮC GIANG		
Thiết kế / Designer:		
CÔNG TY CỔ PHẦN VKC GROUP		
Địa chỉ: ADD. 23F, HAPULICO CENTER BUILDING, N1 NGUYỄN HUY TƯỜNG, THANH XUÂN, HN. Điện thoại: TEL: 0084-947.685.588 FAX: 0084-24320256283		
Tổng Giám Đốc/DIRECTOR		
NGUYỄN VĂN ĐỊNH		
Quản lý kỹ thuật/TECH. MANAGEMENT		
TRẦN THẾ NHƯỢNG		
Chủ nhiệm thiết kế/DES. MANAGER		
BÙI MẠNH CƯỜNG		
Chủ trì thiết kế/DES. CHAired		
BÙI MẠNH CƯỜNG		
Kiểm tra/Check by		
BÙI MẠNH CƯỜNG		
Thiết kế/Design by		
PHẠM THỊ HẰNG		
Hạng mục / ITEM:		
NHÀ XƯỞNG GIA CÔNG VỎ DÂY CÁP ĐIỆN		
Tên bản vẽ / Drawing Name:		
MẶT BẰNG TẦNG 1 一层平面图		
Tỷ lệ/Scale	-	Ký hiệu bản vẽ/Drawing No
Phạm vi/Design Step	Thiết kế kỹ thuật/CONSTRUCTION DESIGN	KT-04
Ngày HT/Date	J.1.2023	

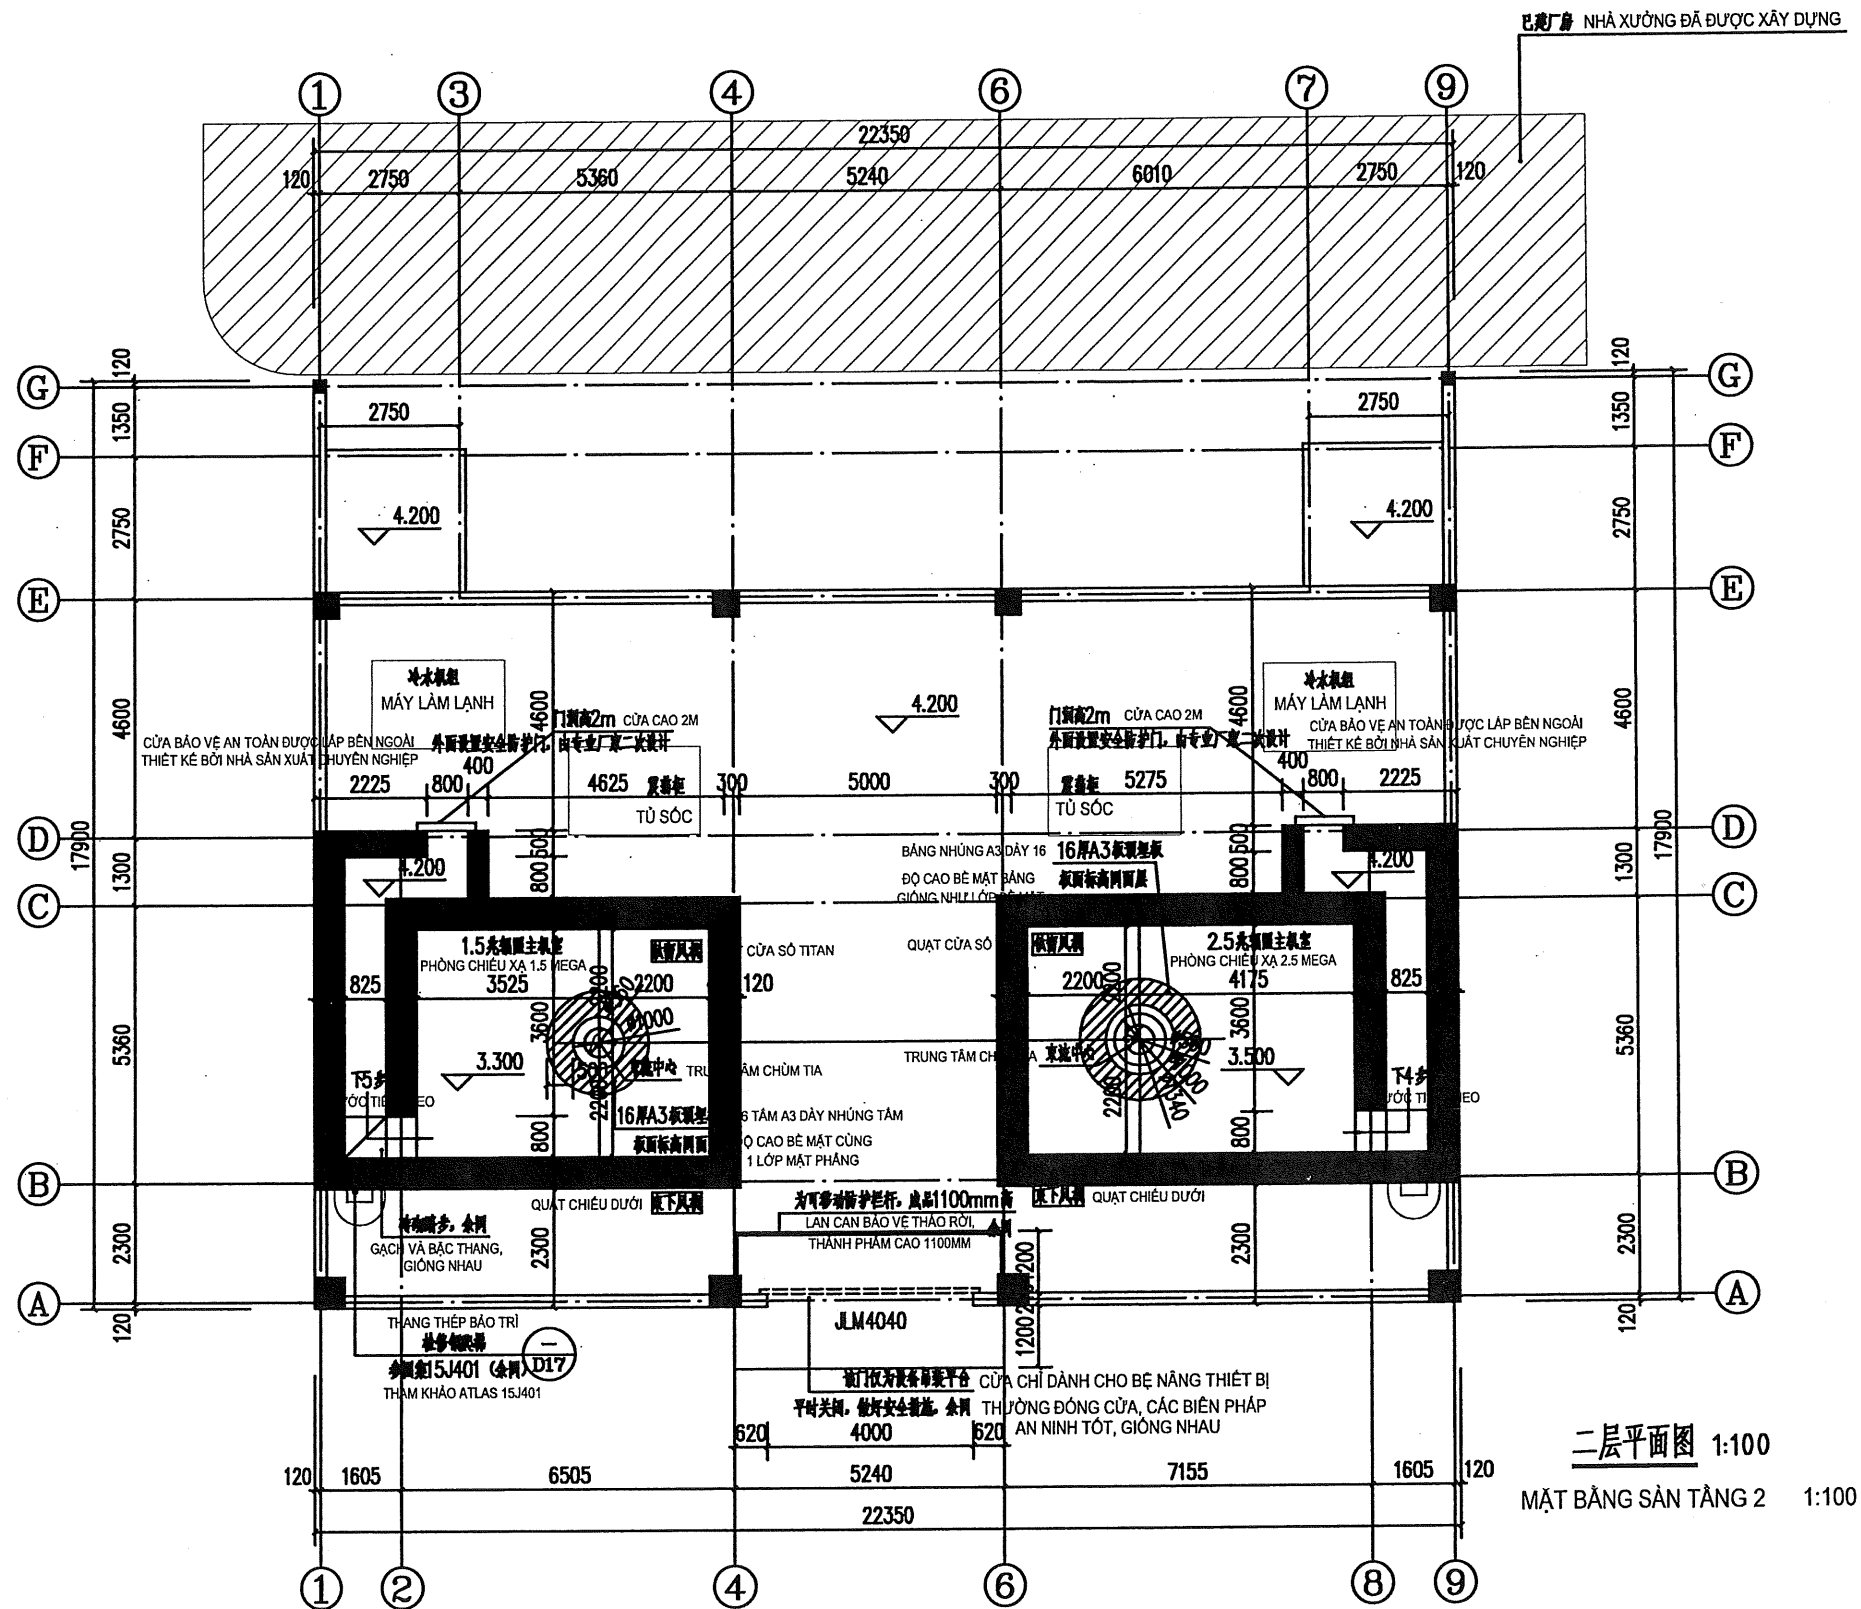


二层平面图 1:100
MẶT BẰNG SÀN TẦNG 2 1:100

ghi chú/notes		

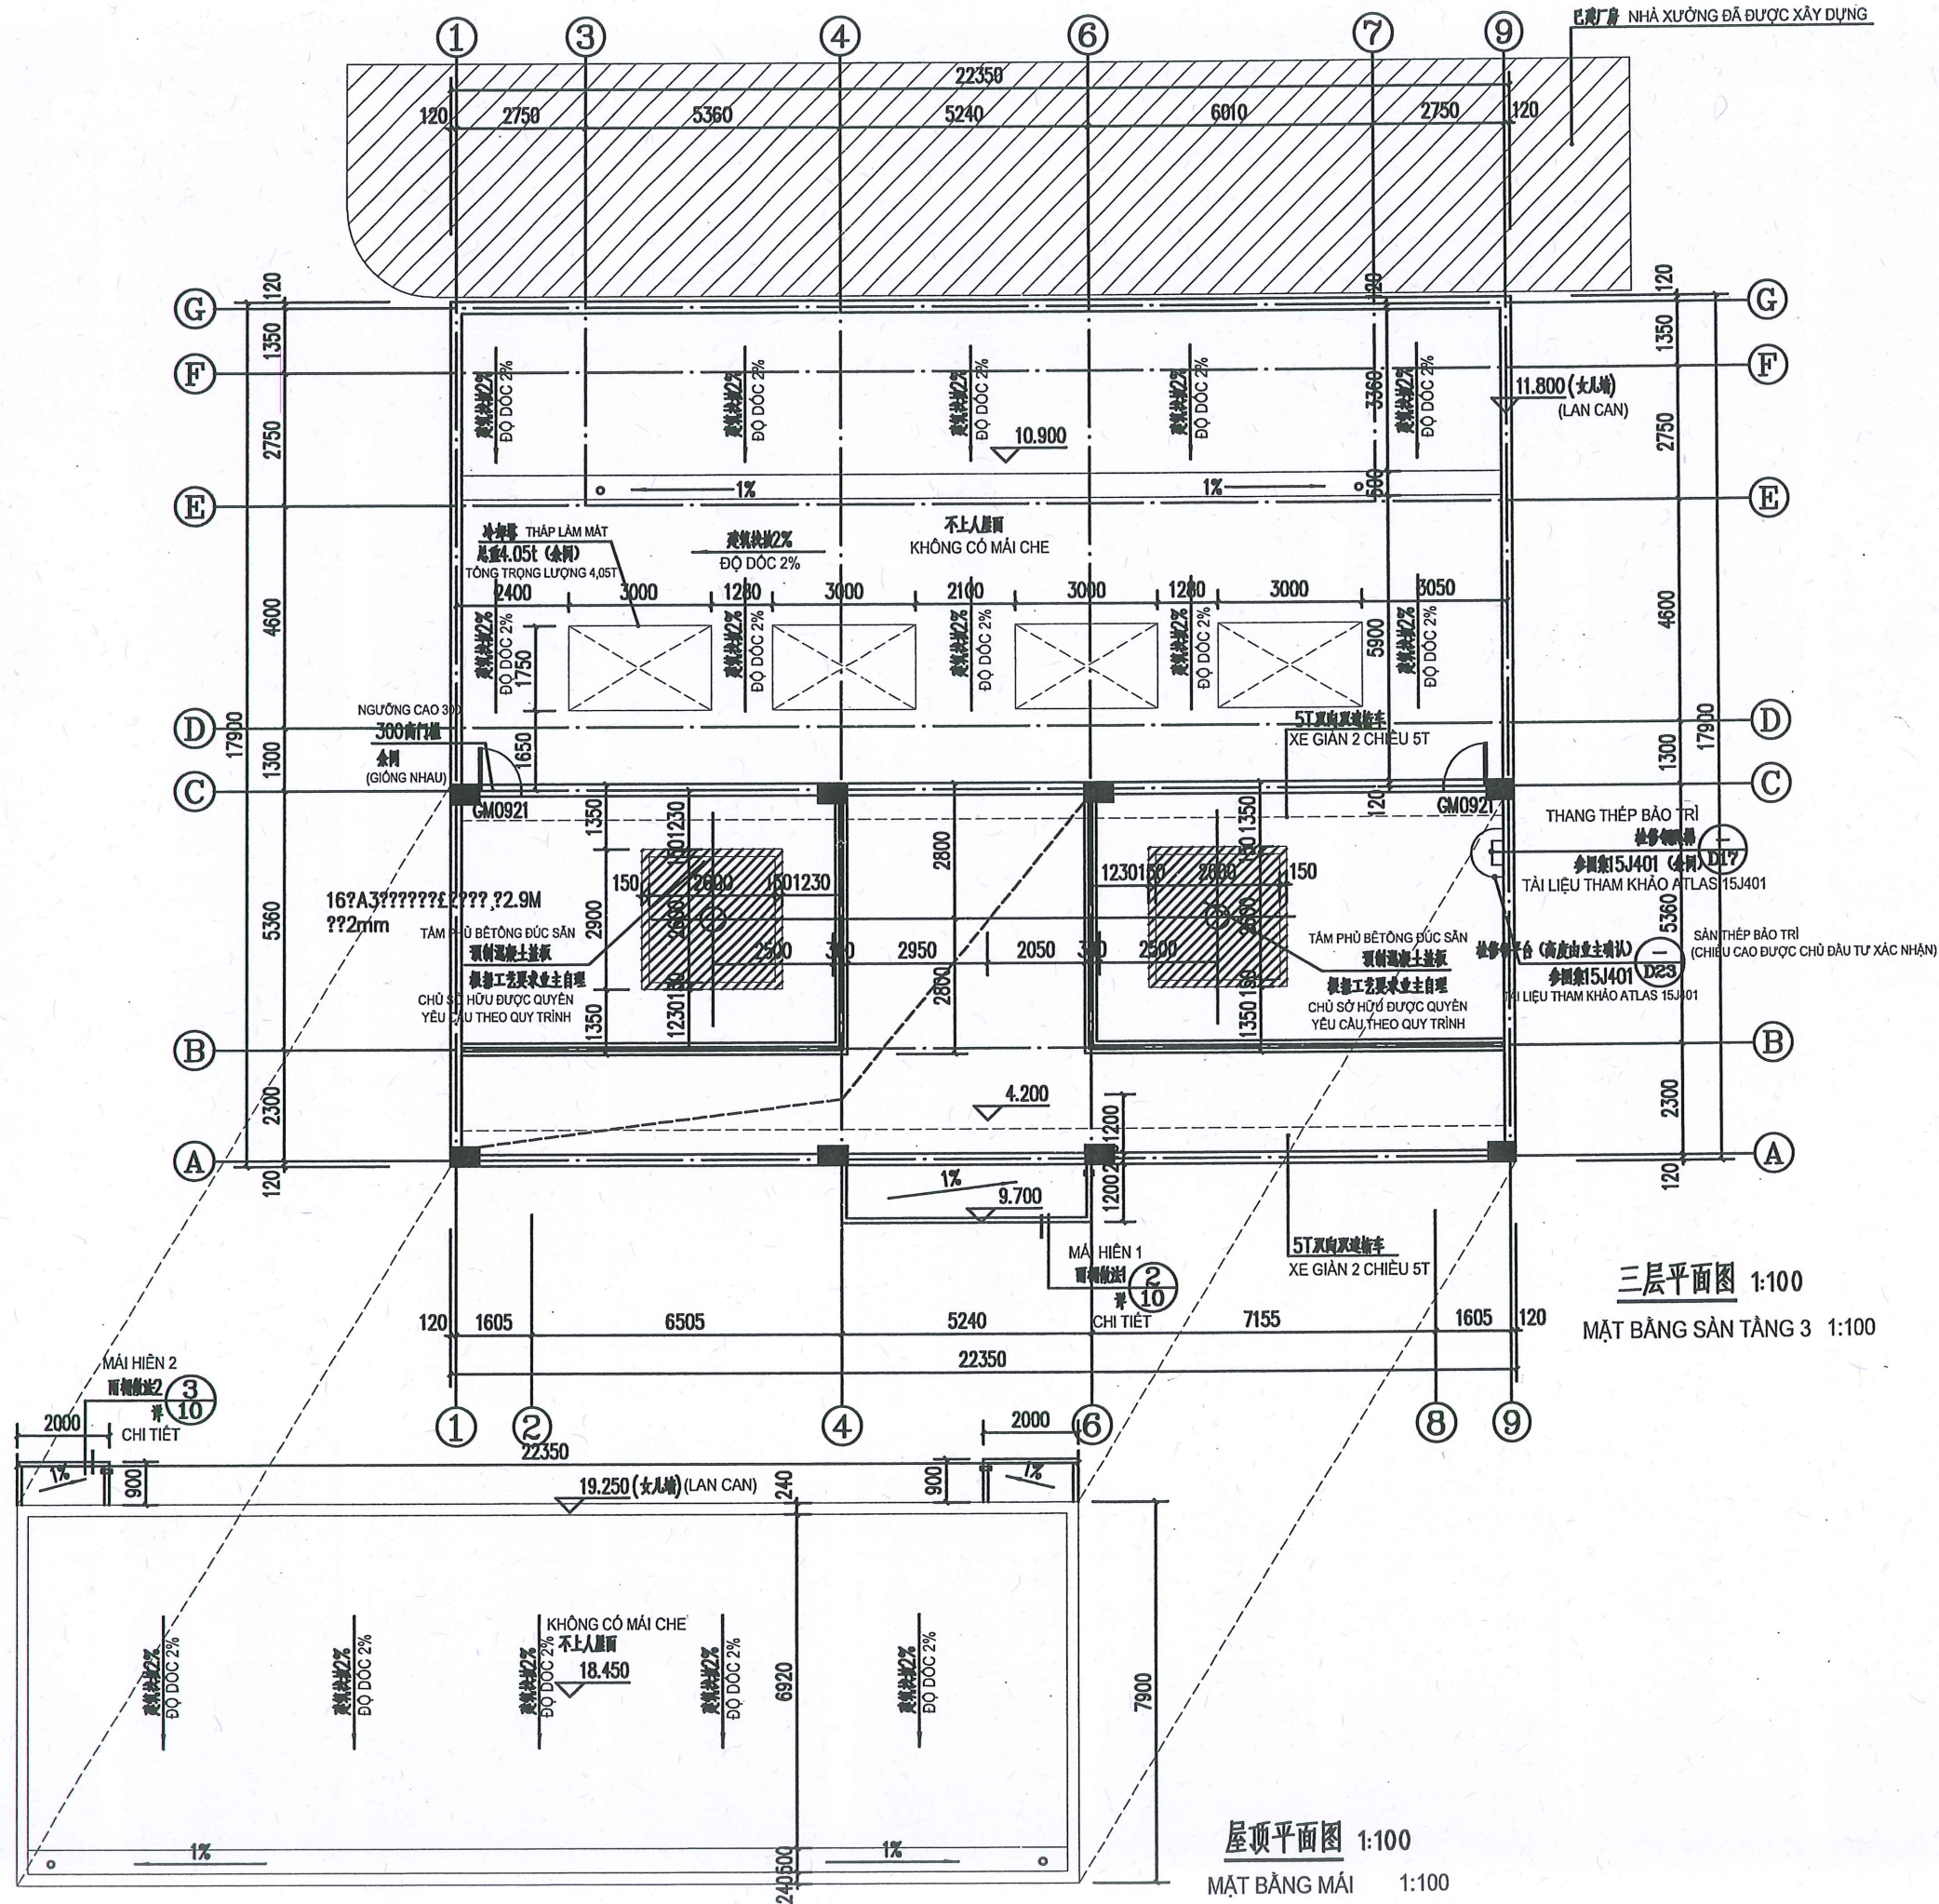

ghi chú/notes		
CHỦ ĐẦU TƯ / OWNER:		
CÔNG TY TNHH RUNYANG TECHNOLOGY VIỆT NAM		
CHẤP THUẬN/APPROVAL		
DỰ ÁN/PROJECT:		
NHÀ MÁY RUNYANG TECHNOLOGY VIỆT NAM		
ĐỊA ĐIỂM XD/ LOCATION: MỘT PHẦN LÔ K(K1-7), KCN QUANG CHÂU, HUYỆN VIỆT YÊN, TỈNH BẮC GIANG		
THIẾT KẾ / DESIGNER:		
CÔNG TY CỔ PHẦN VKC GROUP		
ĐỊA CHỈ ADD: 23F, HAPULICO CENTER BUILDING, N.1 NGUYỄN HUY TƯỜNG, THANH XUÂN, HN ĐIỆN THOẠI TEL: 0084-947.885.588 FAX: 0084-24320266293.		
TỔNG GIÁM ĐỐC/ DIRECTOR		
NGUYỄN VĂN ĐỊNH		
QUẢN LÝ KỸ THUẬT/ TECH. MANAGEMENT		
TRẦN THẾ NHƯỢNG		
CHỦ NHIỆM THIẾT KẾ/ DESG. MANAGER		
BÙI MẠNH CƯỜNG		
CHỦ TRÌ THIẾT KẾ/ DES. CHAIRED		
BÙI MẠNH CƯỜNG		
KIỂM TRA CHECK BY		
BÙI MẠNH CƯỜNG		
THIẾT KẾ DESIGN BY		
PHẠM THỊ HẰNG		
HẠNG MỤC / ITEM:		
NHÀ XƯỞNG GIA CÔNG VỎ DÂY CÁP ĐIỆN		
TÊN BẢN VẼ / DRAWING NAME:		
MẶT BẰNG TẦNG 3 MẶT BẰNG TẦNG MÁI 三层平面图 屋顶平面图		
TỶ LỆ SCALE	-	KÝ HIỆU BẢN VẼ DRAWING NO
GHAI BỐN DESIGN STEP	THIẾT KẾ KỸ THUẬT CONSTRUCTION DESIGN	KT-06
NGÀY HT DATE/..../2023	

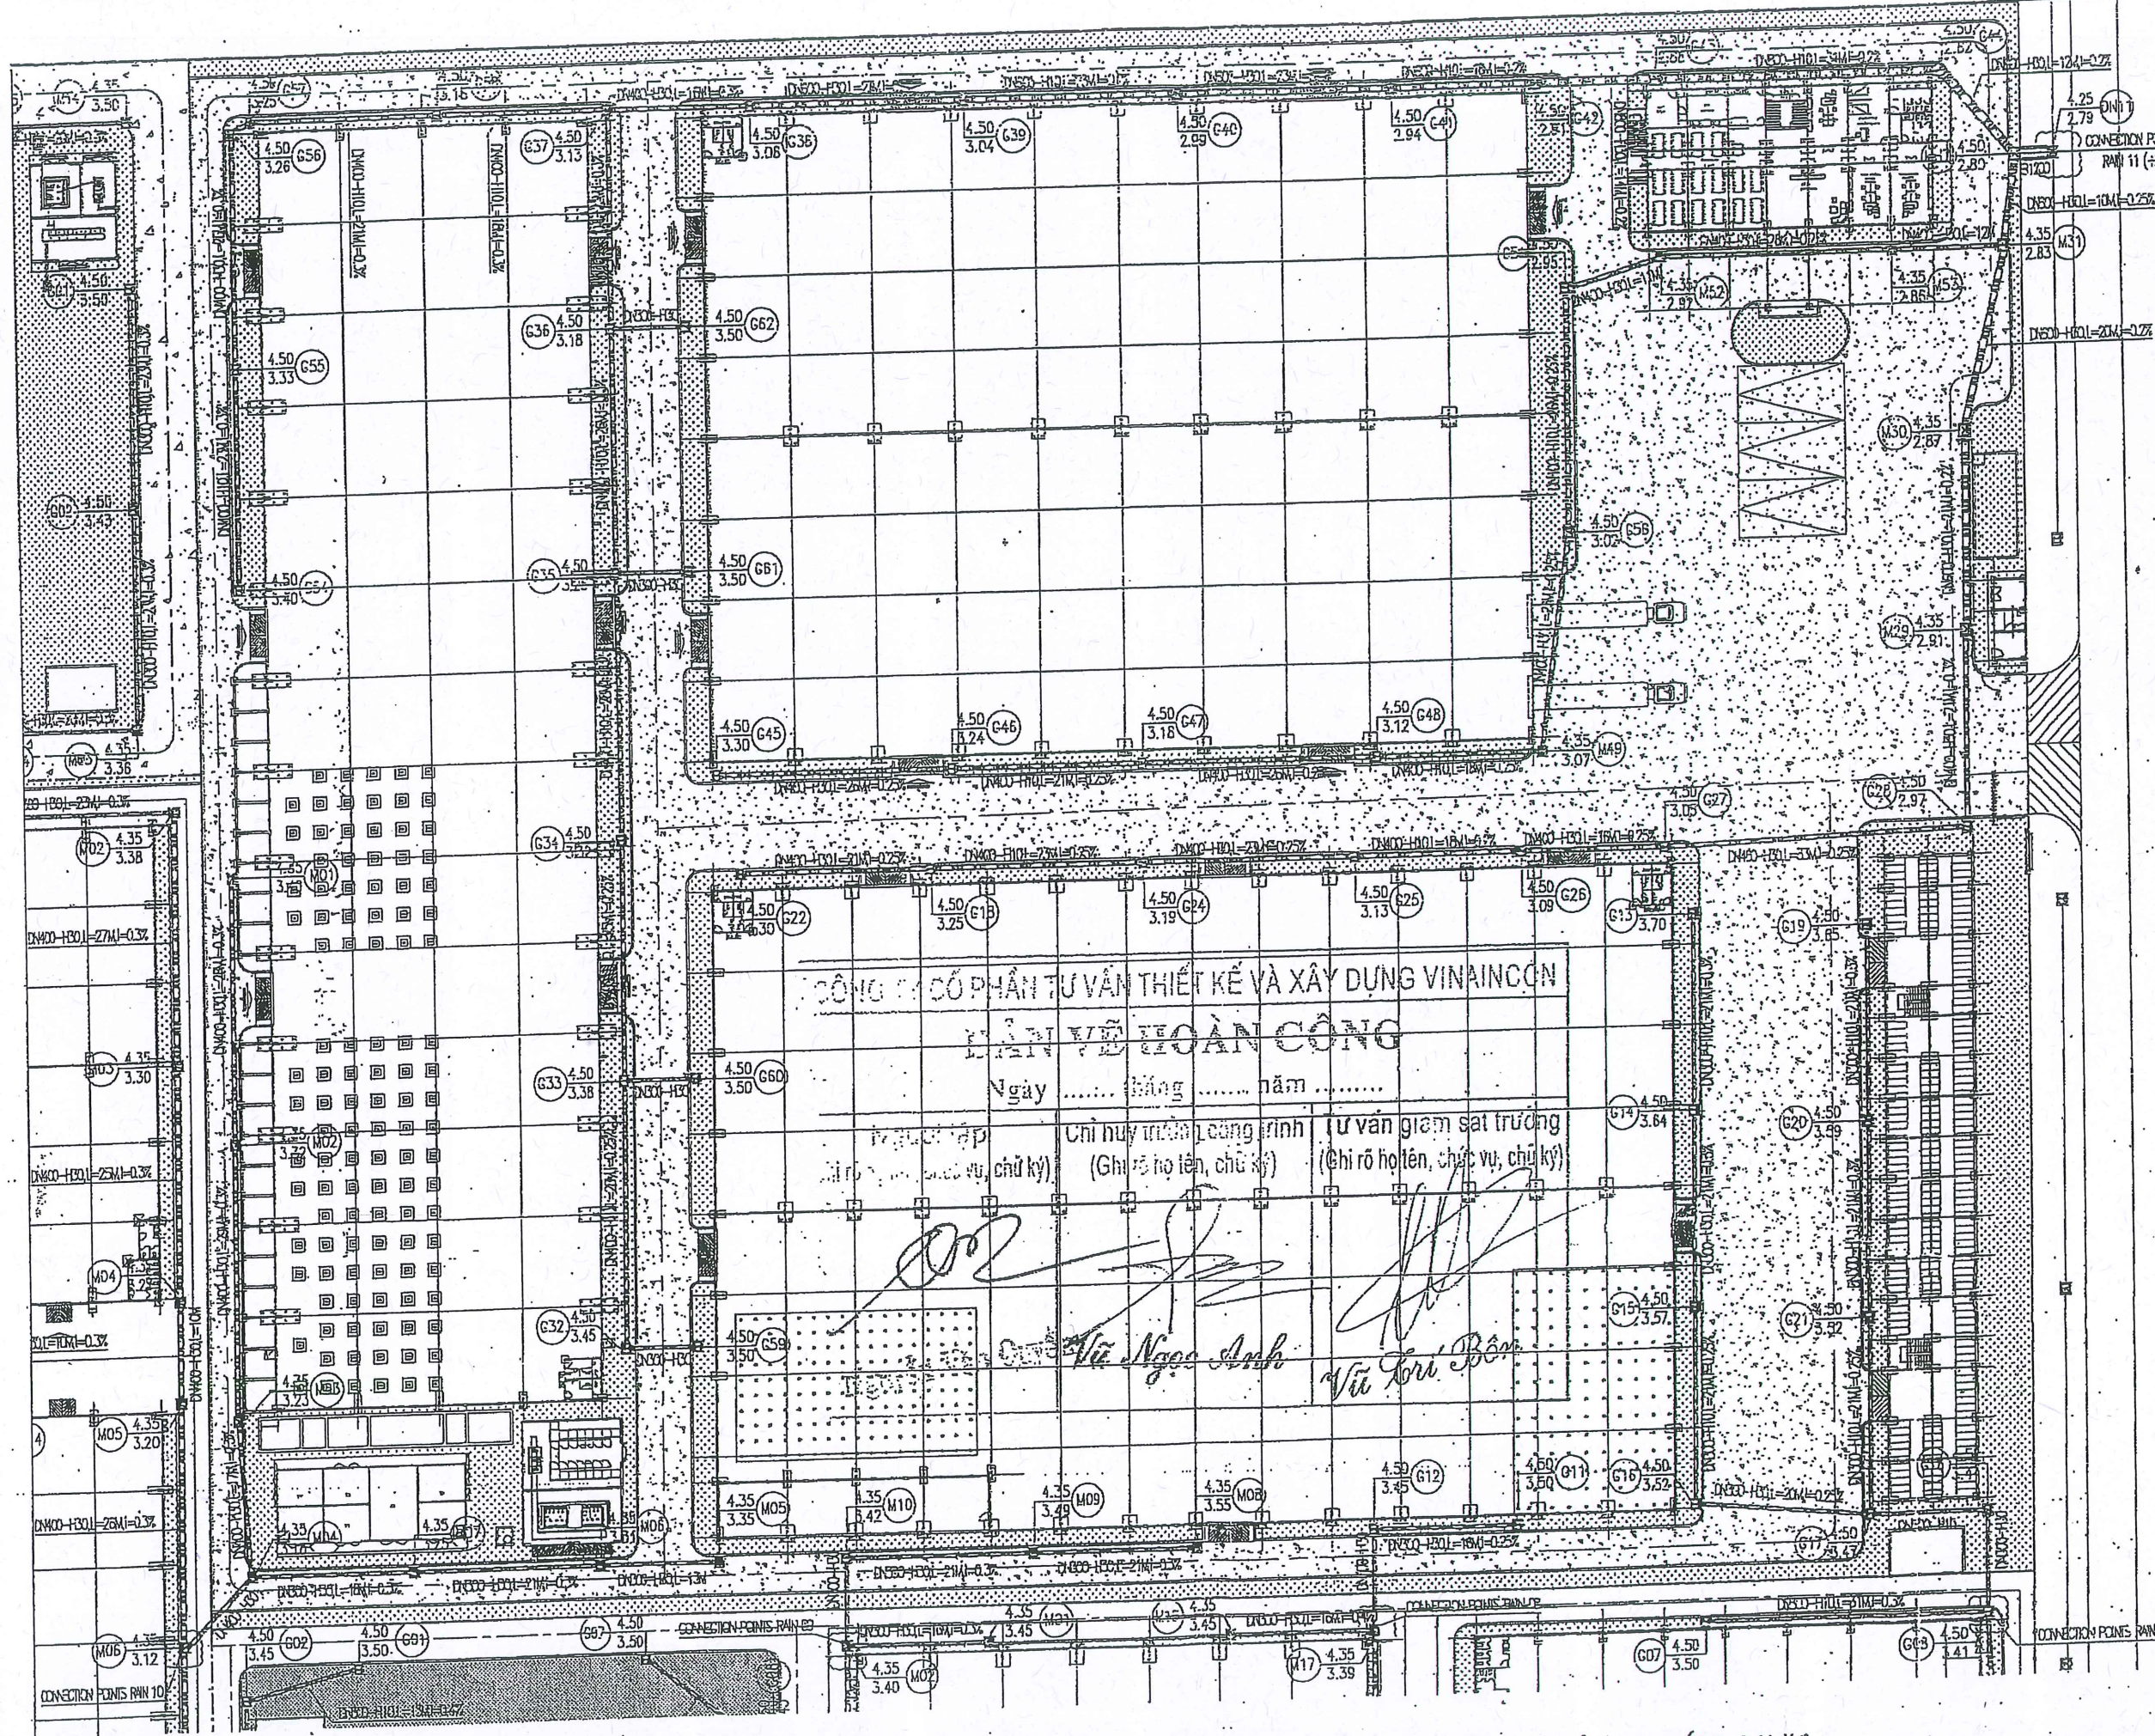


TÊN KÝ HIỆU / SYMBOL NAME
CÁO ĐỘ NẮP HỐ GA / COVER MANHOLE ELEVATION
HỐ GA NƯỚC MƯA / MANHOLE
CÁO ĐỘ ĐÂY CỐNG / BOTTOM PIPE

MẶT BẰNG TỔNG THỂ THOÁT NƯỚC MƯA
RAIN WATER MASTER PLAN


GHI CHÚ/NOTES:

Ngày/Date	Nội dung/Content	Chữ ký/Signature
CHỦ ĐẦU TƯ / OWNER:		
CÔNG TY TNHH RUNANG TECHNOLOGY VIỆT NAM		
CHẤP THUẬN/ APPROVAL:		
ĐƠN VỊ/ PROJECT:		
NHÀ MÁY RUNANG TECHNOLOGY VIỆT NAM		
CHỨC VỤ/ POSITION		
LÊ CÔNG HOÀNG		
CHỨC VỤ/ POSITION		
BÙI MINH TRỌNG		
CHỨC VỤ/ POSITION		
PHẠM ĐỨC QUANG		
CHỨC VỤ/ POSITION		
ĐỒ THỊ HẢI YẾN		
CHỨC VỤ/ POSITION		
ĐỒ THỊ HẢI YẾN		
CHỨC VỤ/ POSITION		
ĐÀO VĂN THỊNH		
HẠNG MỤC/ ITEM: 00		
MẶT BẰNG TỔNG THỂ MASTER PLAN		
TÊN BẢN VẼ/ DRAWING NAME:		
MẶT BẰNG TỔNG THỂ THOÁT NƯỚC MƯA RAIN WATER MASTER PLAN		
TỶ LỆ/ SCALE		
SỐ BẢN VẼ/ DRAWING NO		
ĐƠN VỊ/ COMPANY		
B.V.H.C		
NĂM/ YEAR		
2020		
MÔ TẢ/ DESCRIPTION		
00-P-05		


CHI TIẾT CẤU TẠO KHO CHẤT THẢI RẮN CÔNG NGHIỆP THÔNG THƯỜNG

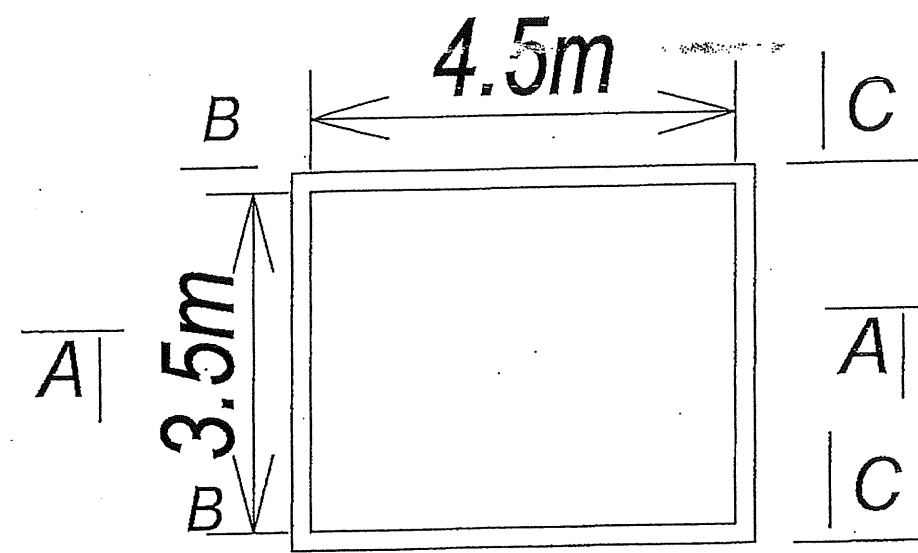

MẶT BẰNG

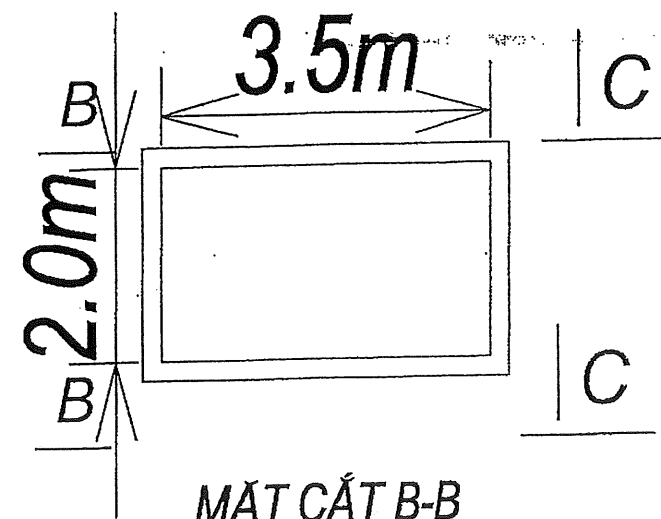

MẶT CẮT B-B

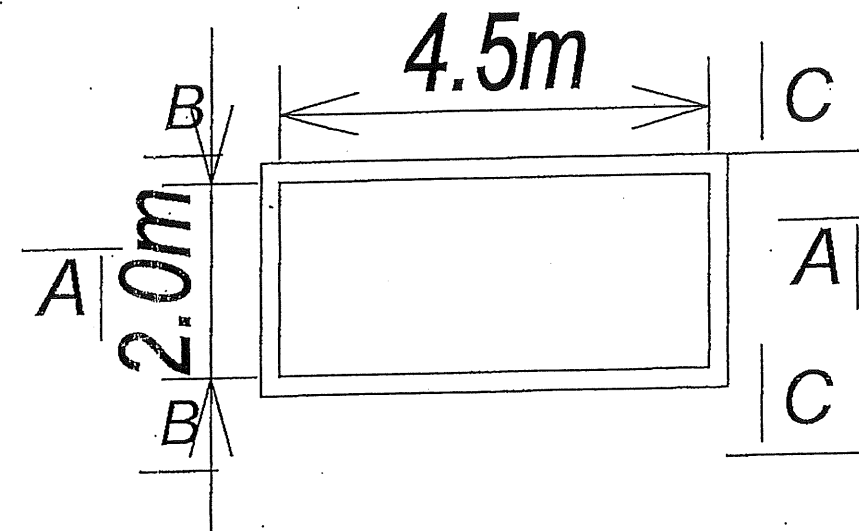

MẶT CẮT A-A

GHI CHÚ/NOTES :



Δ

CHỦ ĐẦU TƯ / OWNER:

CÔNG TY TNHH RUNYANG TECHNOLOGY VIỆT NAM

ĐỊA ĐIỂM/LOCATION: MỘT PHẦN LỖ X (K1-7), KCN QUANG CHÂU, THỊ TRẤN NINH H. VIỆT YÊN, TỈNH BẮC GIANG, VIỆT NAM

CHẤP THUẬN/ APPROVAL

DỰ ÁN/PROJECT:

NHÀ MÁY RUNYANG TECHNOLOGY VIỆT NAM

ĐỊA ĐIỂM/LOCATION: MỘT PHẦN LỖ X (K1-7), KCN QUANG CHÂU, THỊ TRẤN NINH H. VIỆT YÊN, TỈNH BẮC GIANG, VIỆT NAM

THIẾT KẾ/DESIGNER:



CÔNG TY CỔ PHẦN TƯ VẤN ĐẦU TƯ XÂY DỰNG DÂN DỤNG VÀ CÔNG NGHIỆP NTD

ĐỊA CHỈ/ADD: SỐ 21, NGÕ 131 Đ. TRẦN HƯNG ĐẠO, QUẬN DŨNG LẬP, TP. HÀ NỘI
ĐIỆN THOẠI/TEL: 024. 62928347 FAX: 024. 35527033

GIÁM ĐỐC/DIRECTOR
LÊ CÔNG HOÀNG

QUẢN LÝ KỸ THUẬT/TECH. MANAGER
BÙI MINH TRỌNG

CHỦ NHẬN THIẾT KẾ/DESIGN. MANAGER
PHẠM ĐỨC QUANG

CHỦ TRƯỞNG THIẾT KẾ/DES. CHARGED
PHẠM ĐỨC QUANG

Kiểm tra/CHECK BY
NGUYỄN NAM HÙNG


THIẾT KẾ/DESIGN BY
BÙI VĂN CƯỜNG

HẠNG MỤC/ITEM:


KHO CHẤT THẢI RẮN
CÔNG NGHIỆP THÔNG THƯỜNG

TÊN BẢN VẼ/DRAWING NAME:


TỶ LỆ SCALE	A3 ...	
CHUYÊN DESIGN STEP	B.V.H.C	
NGÀY HT DATE	2020	

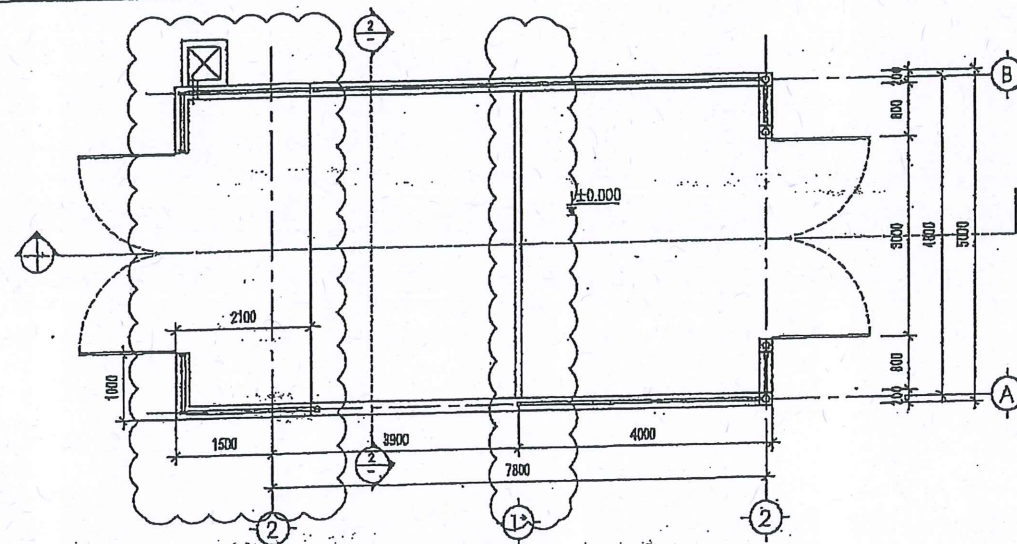


MẶT BẰNG NHÀ CHỨA RÁC

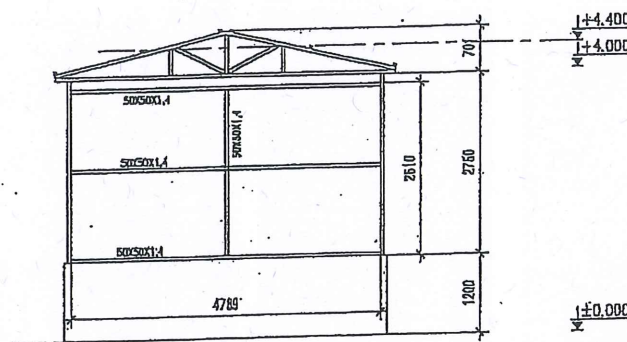


MẶT ĐỨNG THUNG TÔN TRỤC 1*

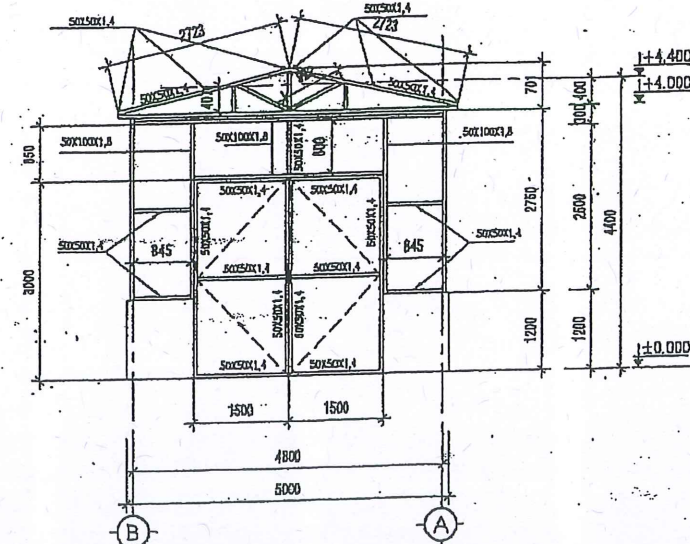

MẶT ĐỨNG B - A

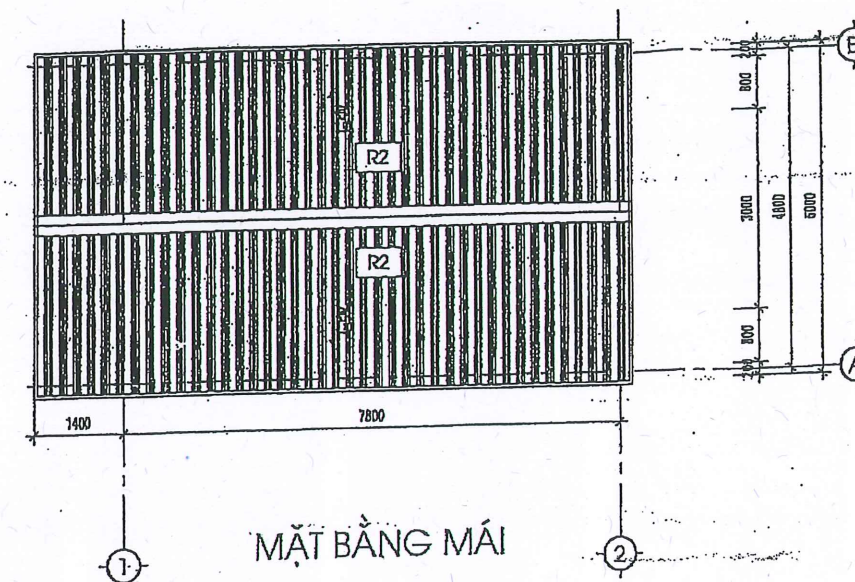


MẶT BẰNG MÁI

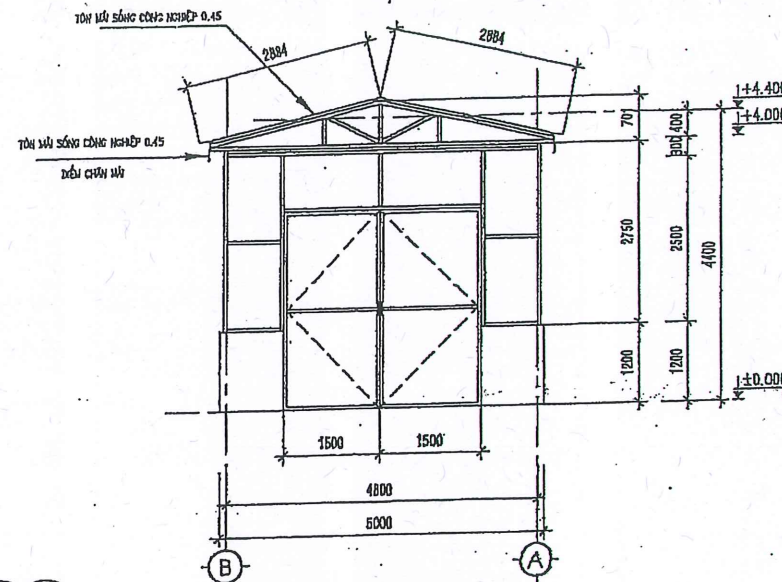

MẶT ĐỨNG B - A

CÔNG TY CỔ PHẦN TƯ VẤN THIẾT KẾ VÀ XÂY DỰNG VINAINCON

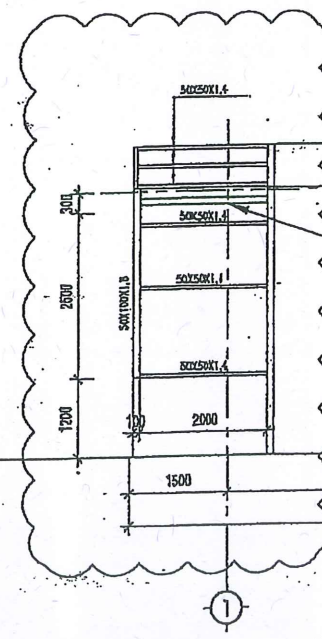

MẶT ĐỨNG 1 - 2

Ngày tháng năm

Chỉ huy trưởng công trình (Ghi rõ họ tên, chữ ký)

Tư vấn giám sát trưởng (Ghi rõ họ tên, chữ ký)

Vũ Ngọc Anh

Vũ Ngọc Anh

Vũ Lợi Bân

GHI CHÚ/NOTES:


CHỦ ĐẦU TƯ / OWNER:


ĐƠN VỊ THIẾT KẾ VÀ XÂY DỰNG

CHUYÊN NGHIỆP

DIỆN TÍCH / AREA

NHÀ MÁY RANG TECHNOLOGY VIỆT NAM


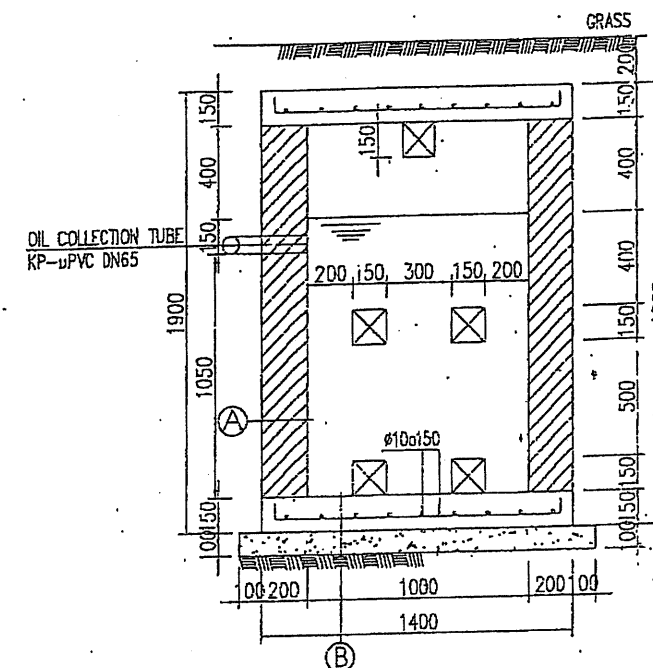

~~SECTION 2-2~~

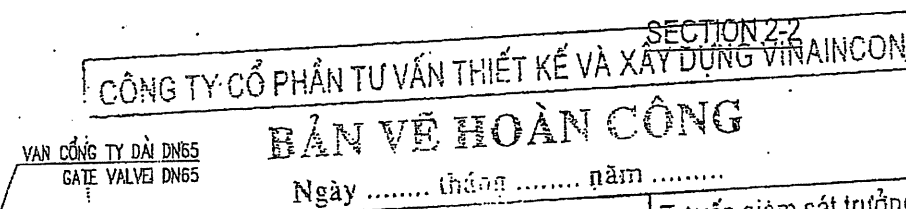

Chỉ huy trưởng công trình
(Ghi rõ họ tên, chữ ký)

Tư vấn giám sát trưởng
(Ghi rõ họ tên, chức vụ, chữ ký)

GHICHÚ

PLASTERING CEMENT-MOTAR 20mm, 100%

TRẦN VĂN XI MĂNG DÂY 20mm, MẮC 100
TƯỜNG XÂY BẠCH ĐÀC DÂY 20mm, MẮC 75
TRẦN VĂN XI MĂNG DÂY 20mm, MẮC 100


(B)

R.C SLAB 150mm, STONE 1x2, CONCRETE 200#
CONCRETE LEAN THICKNESS 100mm, 100#
NATURAL SOIL K=0.85

BÊ TÔNG CỐT THÉP DÁ 1x2 DÀY 150, MẮC 200
 BÊ TÔNG LỚT DÀY 100mm MẮC 100
 DẤT TỰ NHIÊN ĐÀN CHẤT, K=0.95

SECTION 1-1

[illegible]

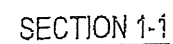

CÔNG TY CỔ PHẦN TƯ VẤN THIẾT KẾ VÀ XÂY DỰNG VINAINCON

ĐẢN VỆ HOÀN CÔNG

Ngày 19..... năm

Người lập

T ghi rõ họ tên, chức vụ, chữ ký)

Chỉ huy trưởng công trình

(Ghi rõ họ tên, chữ ký)

Tư vấn giám sát trưởng.

(Ghi rõ họ tên, chức vụ, chữ ký)

~~CHI CHU~~

Vi Ngọc Anh

[Handwritten signature]

Mr. L. B. B.

R.C SLAB 150mm, STONE 1x2, CONCRETE 200 $\frac{1}{2}$

BÊ TÔNG CỐT THÉP DÂY 1x2 DÂY 200, MẠC 200

①

⑧

R.C SLAB 150mm, 3:1:6, CONCRETE 20Gf

ĐỀ IONG CỐT 7: HEP DA 1x2 ĐAY 200, MẠC 200

CONCRETE LEAN THICKNESS 100mm, 100%



NATURAL SDR $K=0.95$


ĐẤT TỰ NHIÊN LẮM CHẶT, $\kappa=0.95$

GHI CHÚ/NOTES:

[illegible]

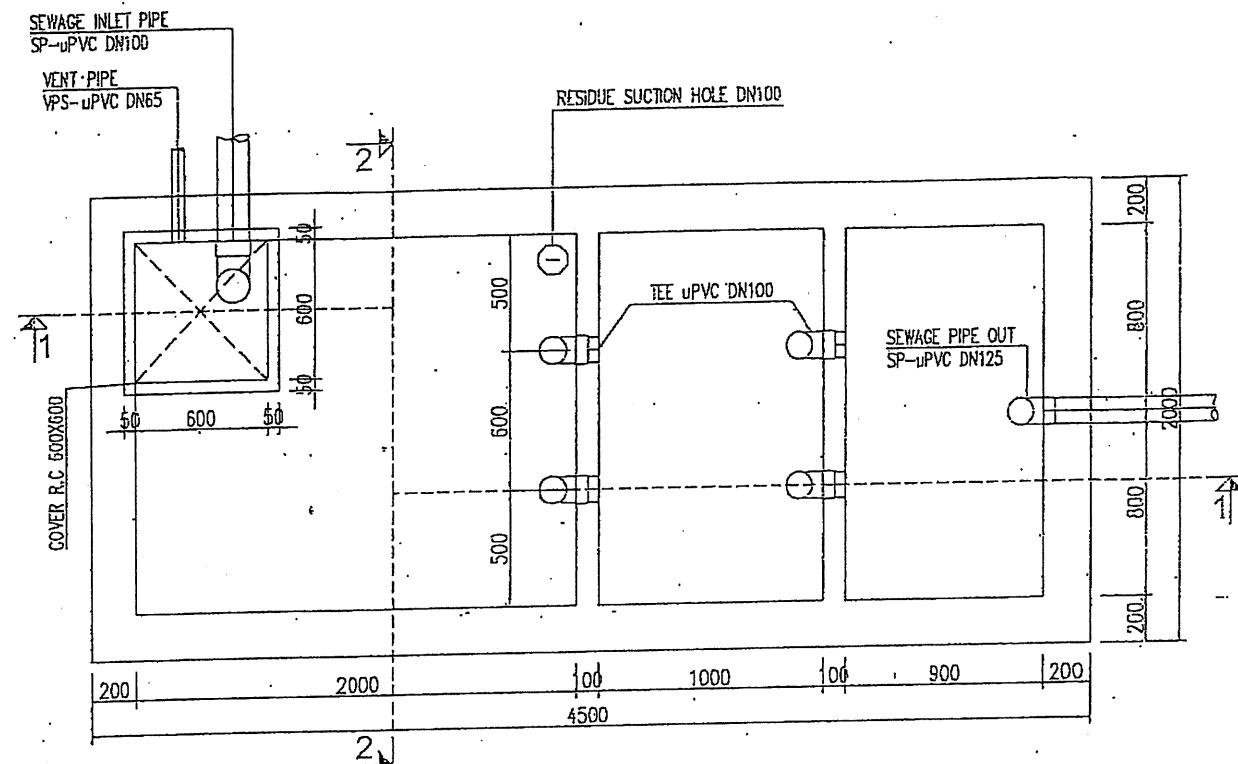


SEPTIC TANK PLAN 8M3

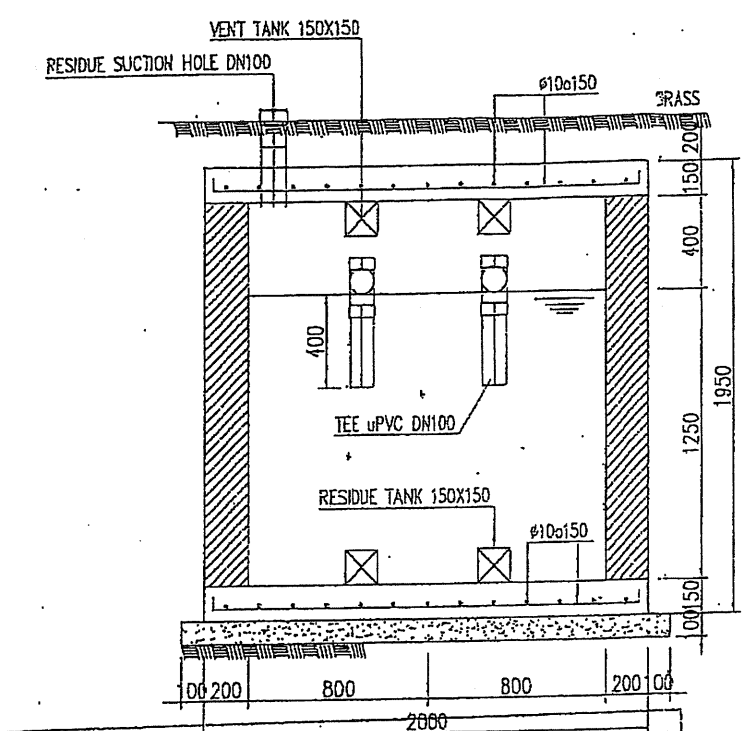

CÔNG TY CỔ PHẦN TƯ VẤN THIẾT KẾ VÀ XÂY DỰNG VINAINCON
SECTION 2-2

BẢN VẼ HOÀN CÔNG

Ngày tháng năm

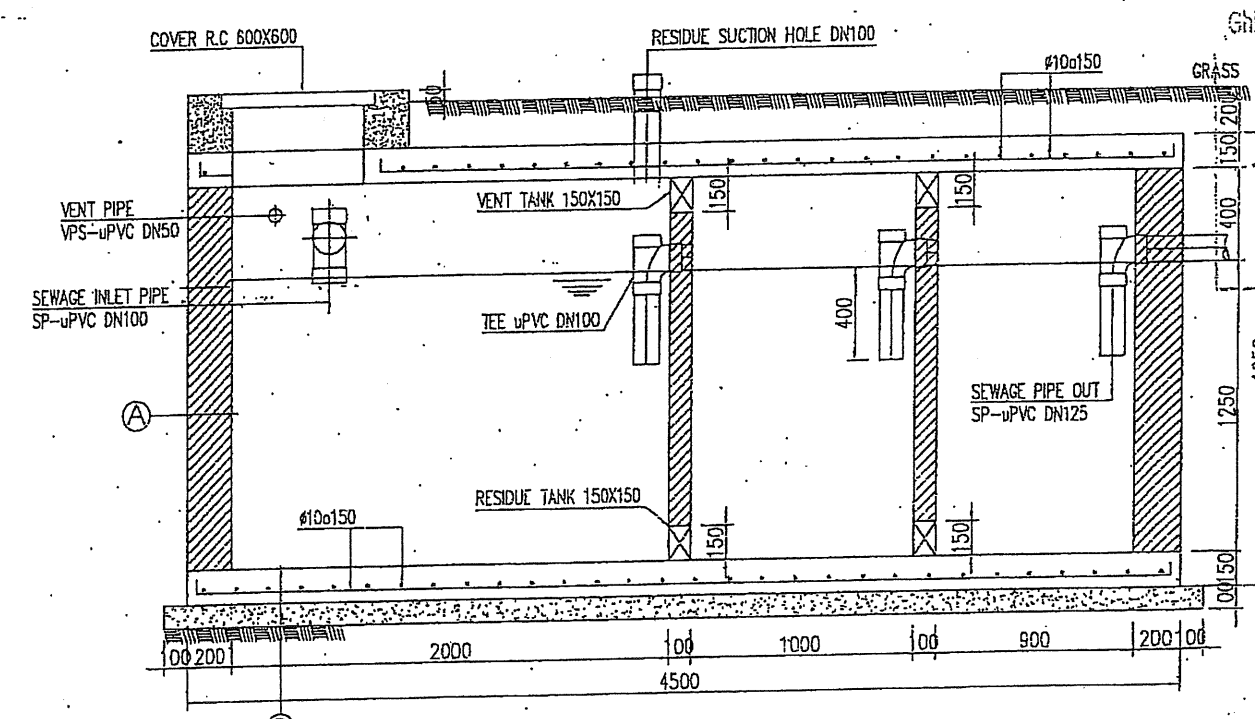

SECTION 1-1

Người lập
(Ghi rõ họ tên, chức vụ, chữ ký)

Chỉ huy trưởng công trình
(Ghi rõ họ tên, chữ ký)

Tư vấn giám sát trưởng
(Ghi rõ họ tên, chức vụ, chữ ký)



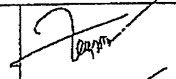
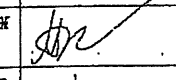
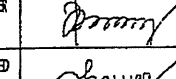
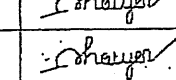
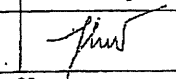
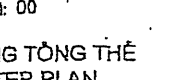
Ng V. Quang

Ngọc Anh

Trần Bôn

GHI CHÚ/NOTE

- PLASTERING CEMENT MORTAR 20mm, 100%
- SOL BRICK WALL, THICK 220, 75%
- PLASTERING CEMENT MORTAR 20mm, 100%
- R.C SLAB 150mm, STONE 1x2, CONCRETE 200%
- CONCRETE LEAN THICKNESS 100mm, 100%
- NATURAL SOL, K=0.95
- TRÁT Vữa Xi Măng Dày 20mm, MẮC 100
- TƯỜNG XÂY GẠCH DÀY 220, MẮC 75
- ĐẤT TỰ NHIÊN DẦM CHẤT, K=0.95

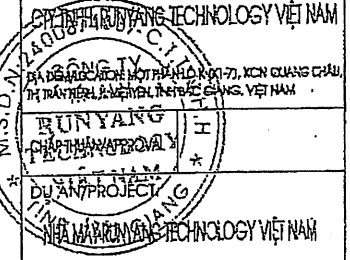GH: CHỦ/NOTES :	
CHỦ ĐẦU TƯ / OWNER:	
	
THIẾT KẾ/DESIGNER:	
	
CHỨC VỤ/POSITION LE CÔNG HOÀNG	CHỮ KÝ/SIGNATURE 
CHỨC VỤ/POSITION BUI MINH TRONG	CHỮ KÝ/SIGNATURE 
CHỨC VỤ/POSITION PHẠM ĐỨC QUANG	CHỮ KÝ/SIGNATURE 
CHỨC VỤ/POSITION ĐO THỊ HẢI YẾN	CHỮ KÝ/SIGNATURE 
CHỨC VỤ/POSITION ĐO THỊ HẢI YẾN	CHỮ KÝ/SIGNATURE 
CHỨC VỤ/POSITION ĐÀO VĂN THỊNH	CHỮ KÝ/SIGNATURE 
HANG MỤC/ITEM: 00	
MẶT BẰNG TỔNG THỂ MASTER PLAN	
TÊN BẢN VẼ/DRAWING NAME:	
DETAIL SEPTIC TANK 8M3 CHI TIẾT BỂ TỰ HOẠI 8M3	
TỶ LỆ SCALE	SỐ BẢN VẼ DRAWING NO
CHỨC VỤ/POSITION B.V.H.C	00-P-12
NGÀY/DATE 2020	



CÔNG TY CỔ PHẦN TƯ VẤN THIẾT KẾ VÀ XÂY DỰNG VINAINCON VINAINCON E&C

ĐỊA CHỈ: LẦU 3-TÒA NHÀ VINAINCON, SỐ 5 ĐƯỜNG LẮNG HẠ, PHƯỜNG THÀNH CÔNG, QUẬN BA ĐÌNH, TP HÀ NỘI.
ĐT: 04. 35142418. FAX: 04. 35143095

BẢN VẼ HOÀN CÔNG

DỰ ÁN : NHÀ MÁY RUNYANG TECHNOLOGY VIỆT NAM
ĐỊA ĐIỂM: MỘT PHẦN LÔ K (K1.7)-KCN QUANG CHÂU, H. VIỆT YÊN, BẮC GIANG
HẠNG MỤC : XỬ LÝ NƯỚC THẢI

BẮC GIANG ,MONTH.....,DAY.....,YEAR.....




CHỦ ĐẦU TƯ
OWNER

TỔNG GIÁM ĐỐC
WEI ZHONG


TƯ VẤN GIÁM SÁT
SUPERVISION CONSULTANT

Vũ Trí Bôn

NHÀ THẦU VINAINCON E&C
CONTRACTOR VINAINCON E&C

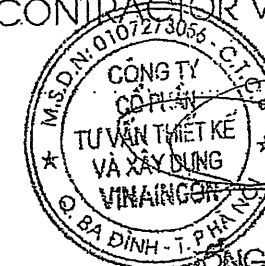

TỔNG GIÁM ĐỐC
Lê Đăng Linh

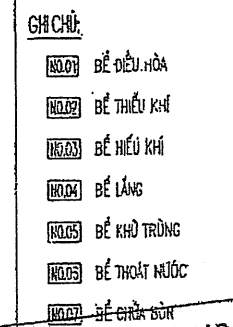




(MKT) - ĐỀ CHỜ DÙNG

CÔNG TY VINAINCON






CÔNG TY CỔ PHẦN TƯ VẤN THIẾT KẾ VÀ XÂY DỰNG

BẢN VẼ HOÀI CÔNG

Ngày tháng năm


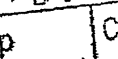
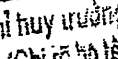
<p style="font-weight: bold; font-size: large;">Người lập</p> <p style="font-size: small;">(Ghi rõ họ tên, chức vụ, chữ ký)</p> <div style="text-align: center; height: 100px;">  </div> <p style="text-align: center; font-weight: bold; font-size: large;">Nguyễn Văn Quyền</p>	<p style="font-weight: bold; font-size: large;">Chỉ huy trưởng công trình</p> <p style="font-size: small;">(Ghi rõ họ tên, chữ ký)</p> <div style="text-align: center; height: 100px;">  </div> <p style="text-align: center; font-weight: bold; font-size: large;">Vũ Ngọc Anh</p>	<p style="font-weight: bold; font-size: large;">Thẩm định trưởng</p> <p style="font-size: small;">(Ghi rõ họ tên, chức vụ, chữ ký)</p> <div style="text-align: center; height: 100px;">  </div> <p style="text-align: center; font-weight: bold; font-size: large;">Vũ Lợi Bô</p>
--	---	---

[illegible]

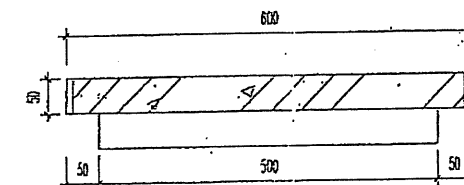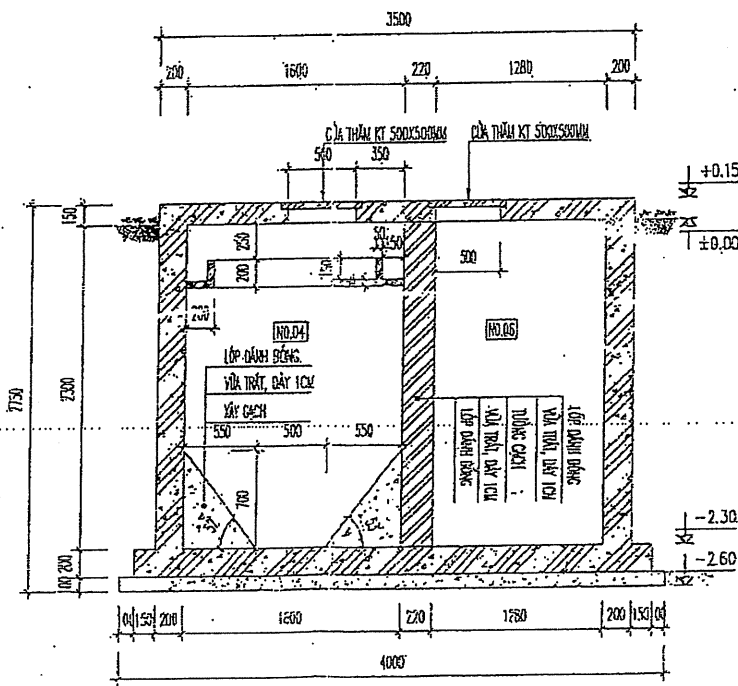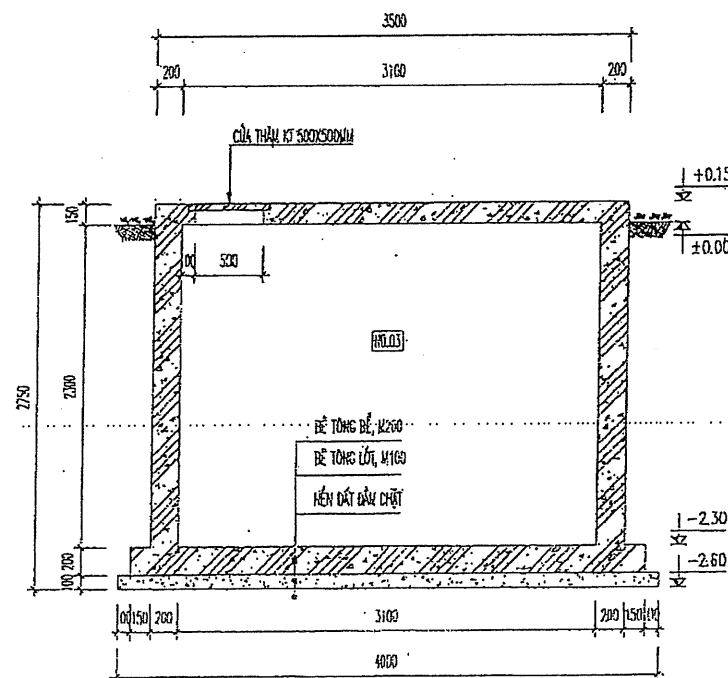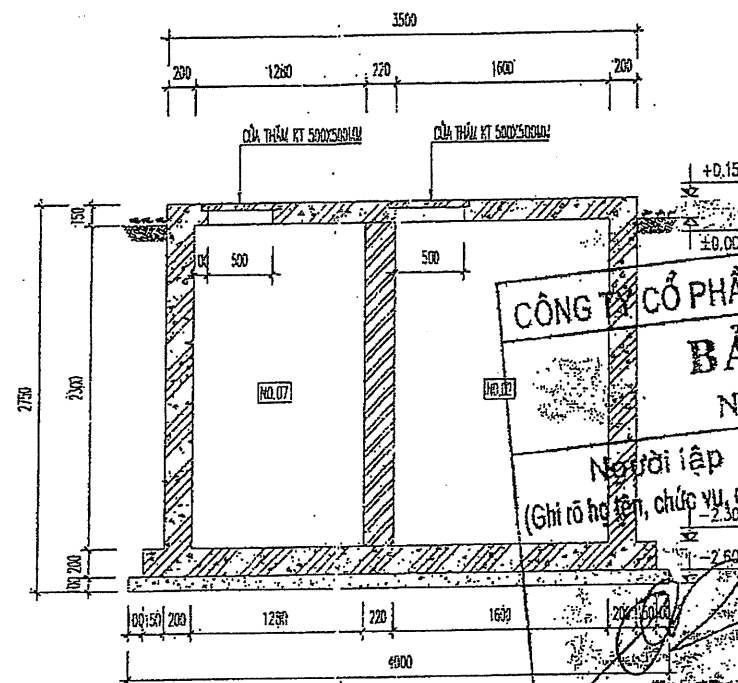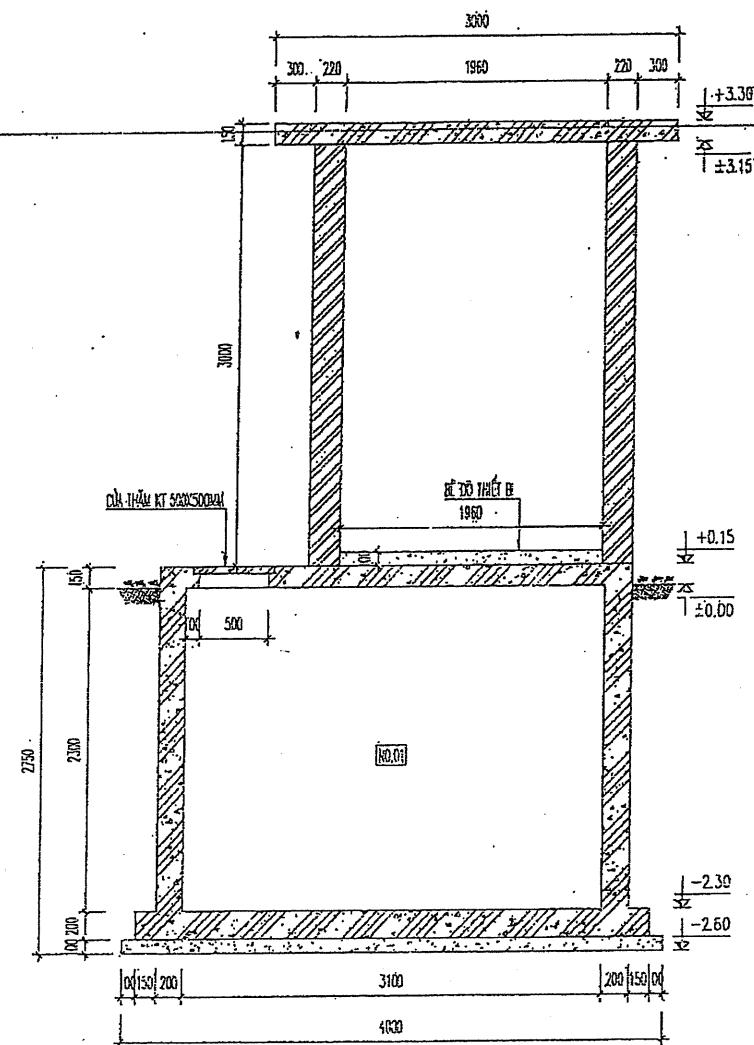


GHOR:

- (H0.01) BẾ ĐỀU HÒA
 (H0.02) BẾ THIỂU KHÍ
 (H0.03) BẾ HIẾU KHÍ
 (H0.04) BẾ LÃNG
 (H0.05) BẾ KHỦ TRÙNG
 (H0.06) BẾ THOÁT HUỐC

CÔNG TY CỔ PHẦN TƯ VẤN THIẾT KẾ VÀ XÂY DỰNG VINAINCON BẢN VẼ HOÀN CÔNG Ngày tháng năm	
Người lập (Ghi rõ họ tên, chức vụ, chữ ký)  Nguyễn Văn Quyết	Chỉ huy trưởng công trình (Ghi rõ họ tên, chức vụ, chữ ký)  Vũ Ngọc Anh
Tư vấn giám sát trước (Ghi rõ họ tên, chức vụ, chữ ký)  Vũ Lợi Bôn	

GHI CHŨ/NOTES:

			
LÀM VIỆC NGÀY/DATE	NỘI DUNG/CONTENT	CẤP ĐỘ/LEVEL	

CHỦ ĐẦU TƯ /OWNER:

CÔNG TY TNHH RUNYANG TECHNOLOGY VIỆT NAM

ĐỊA ĐỂM LOCATION MỘT PHẦN LỘ K-7, KCH QUANG CHÁU
THỊ TRẤN NINH. H. VIỆT YÊN, TỈNH BẮC GIANG, VIỆT NAM

CHẤP THUẬN/ APPROVAL

DỰ ÁN/PROJECT:


THIẾT KẾ/DESIGNER: BAC GIANG





CÔNG TY CỔ PHẦN ĐẦU TƯ XÂY DỰNG
DÂN DỌNG VÀ CÔNG NGHIỆP NTĐ





LE CÔNG TUYÊN	
CHỦ TỊCH HỘI ĐỒNG QUẢN TRỊ	
BÙI MINH TRỌNG	

CHỖ ĐÓNG CHỮ VÀ CHỮ PHẠM ĐỨC QUANG	
CHỖ ĐÓNG CHỮ VÀ CHỮ CHỖ ĐÓNG CHỮ VÀ CHỮ	

NGUYỄN SỸ DỨC	
Kiểm tra/Check by Trần Thị Nhung	

THỦ LƯU ĐƠN VỊ	
NGUYỄN ĐỨC DŨNG	

HẠNG MỤC/ITEM NO: 07

TRAM XU LY NUOC THAI

TÊN BẢN VẼ/DRAWING NAME:

CHUYỂN MÃI CẮT

CHỈ ĐẪI MẶT CÀI



TYPE		SÖRÄNVE
------	--	---------

TYPE SCALE		SHEET NO DRAWING NO
DATE		


DESIGN STEP	B.V.H.C	TXLNT-HC-004
NO. & DATE	01/2003	

NEGATIVE	01/2021	
DATE		

Sơ đồ hệ thống xử lý khí nhà xưởng đùn ép nhựa

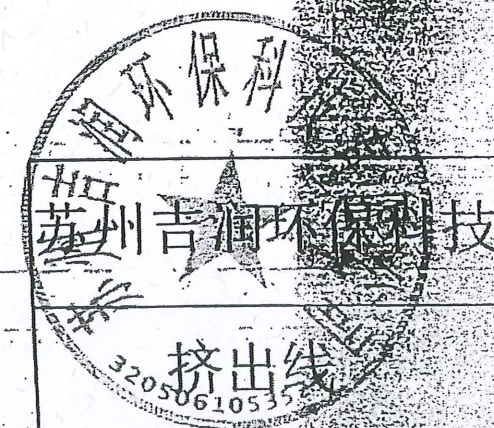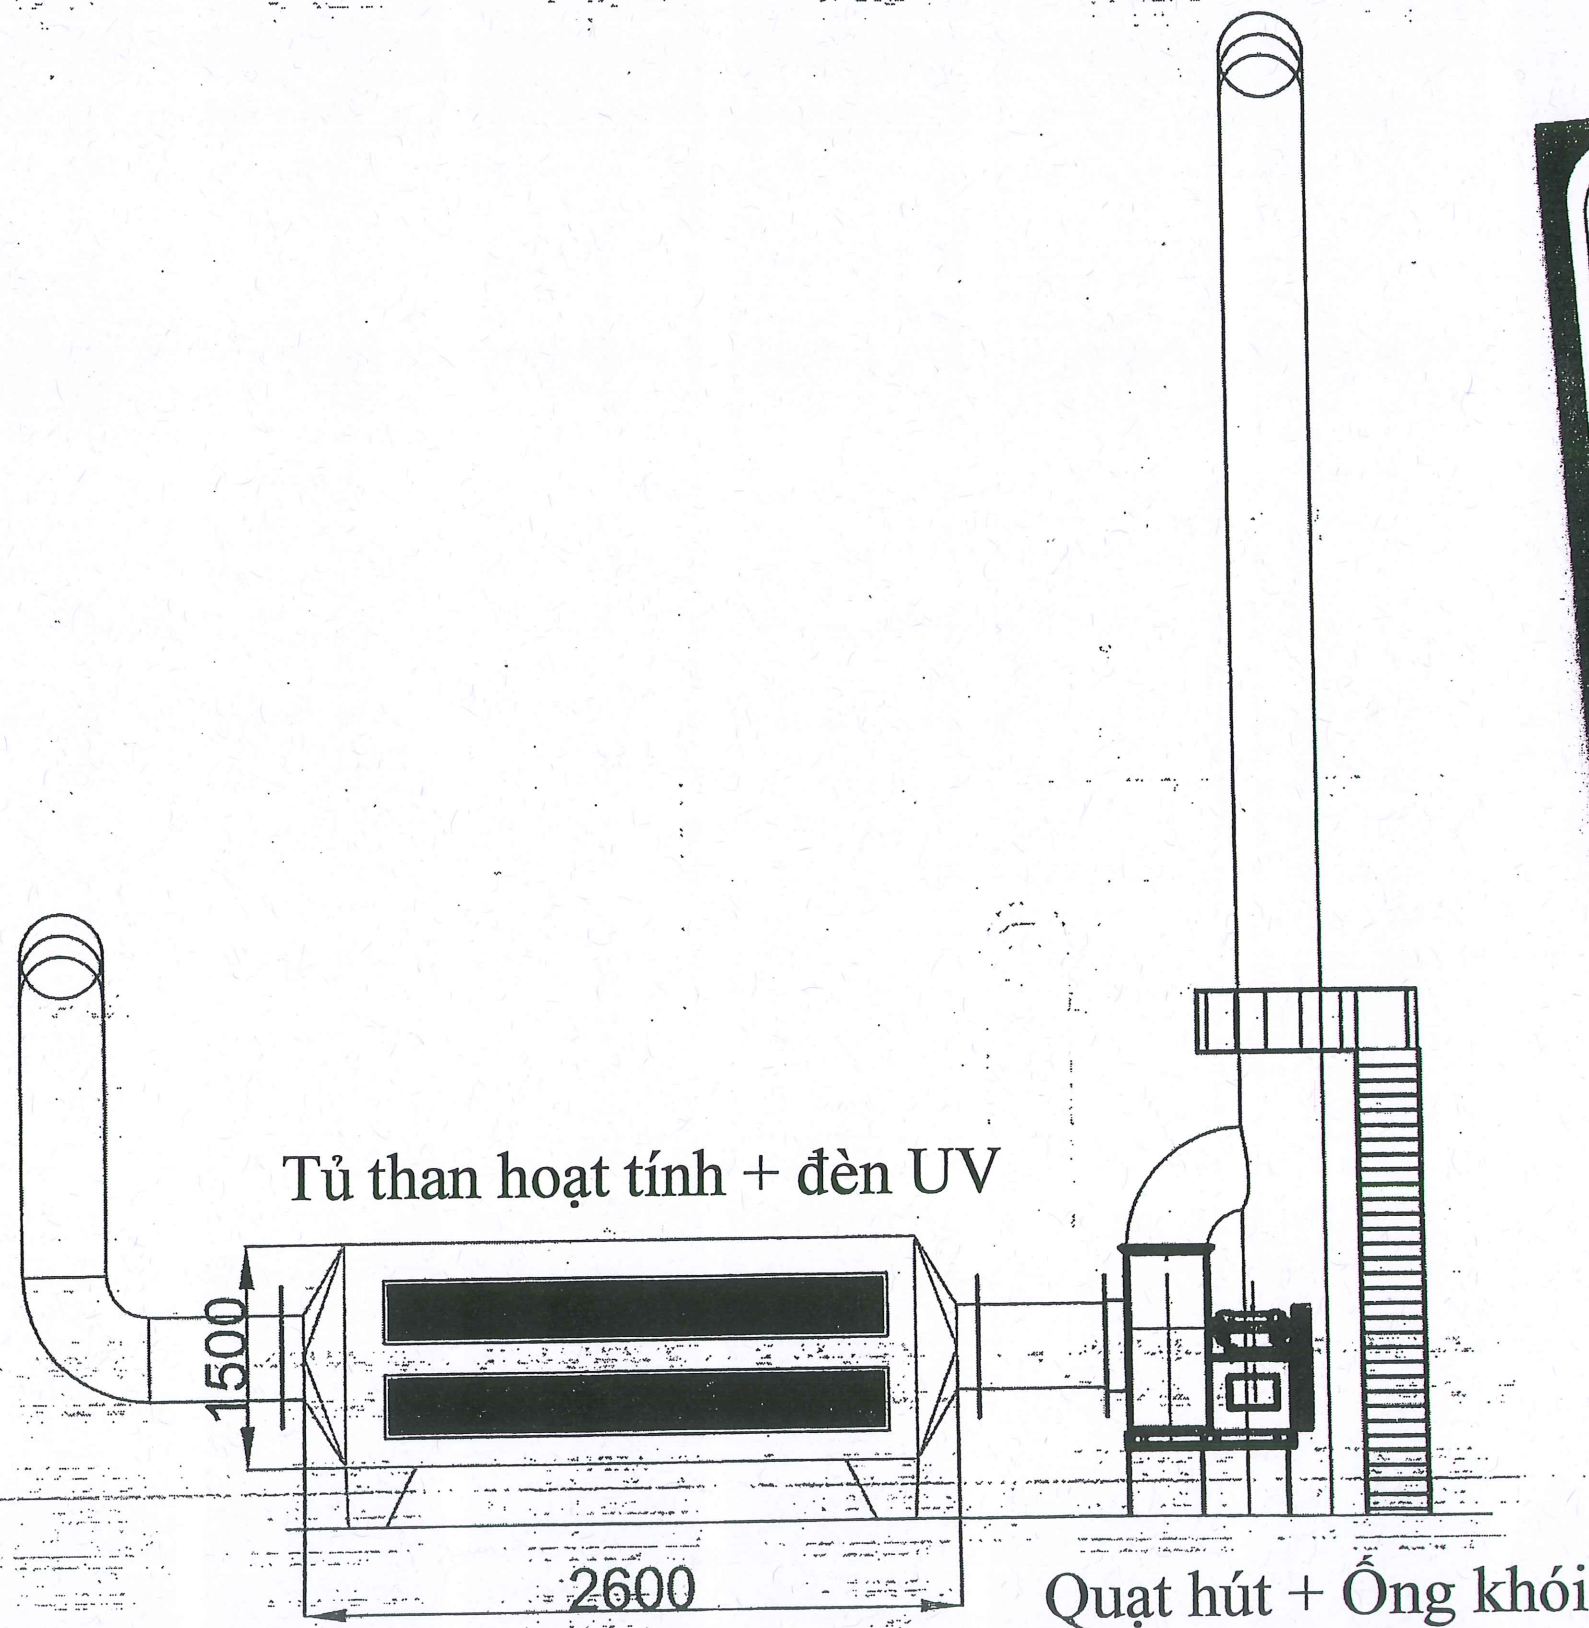

Hệ thống xử lý bụi

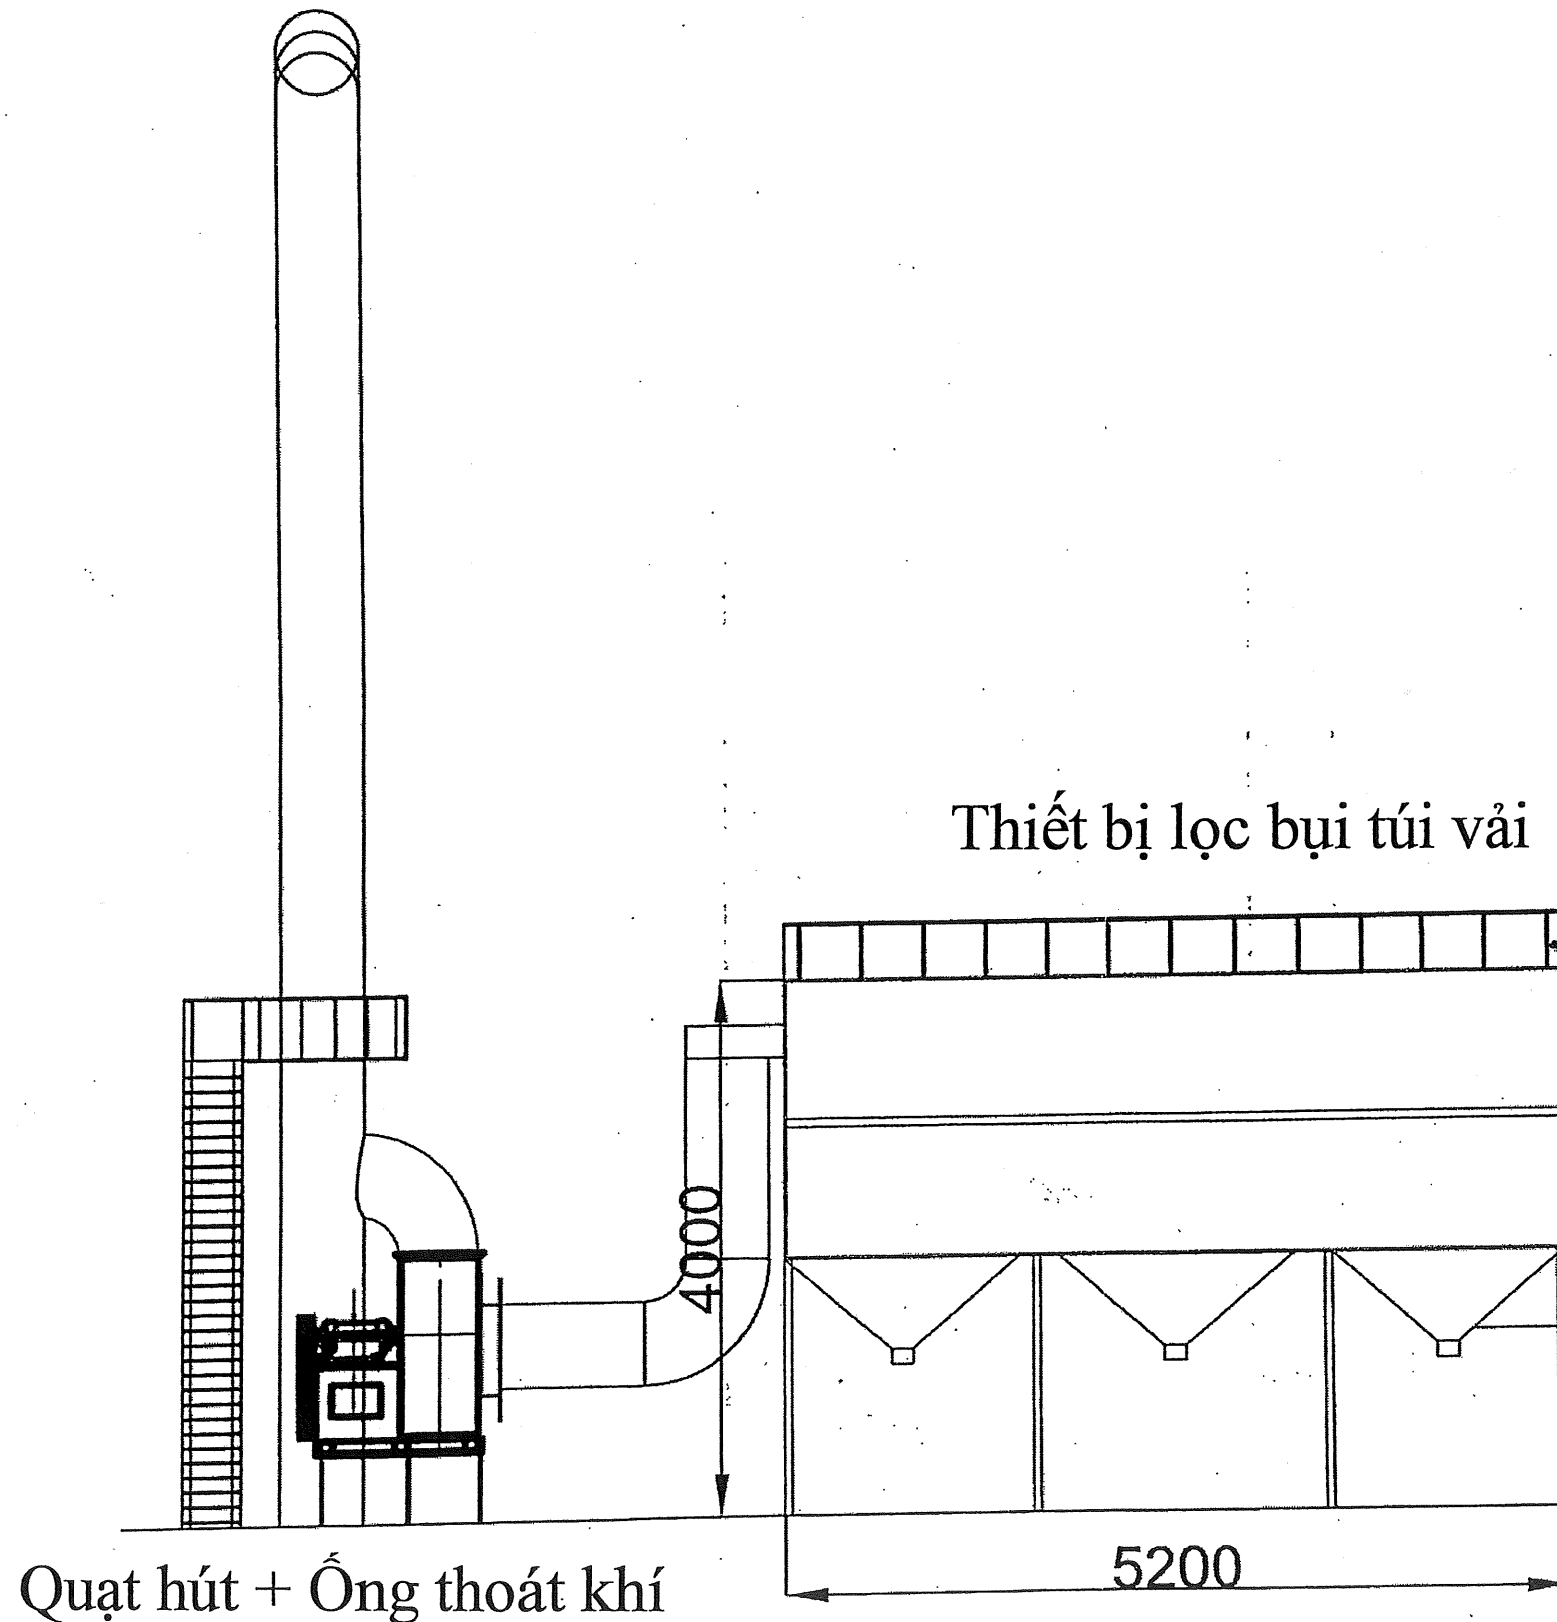

产品合格证
QUALIFIED CERTIFICATE

产品名称: 布袋除尘器

生产日期: 2013.2.7

检验员: _____

本产品经检验符合规定的
质量标准, 准予出厂。



产品合格证
QUALIFIED CERTIFICATE

产品名称: UV光氧

生产日期: 20/12.02

检验员: _____

本产品经检验符合规定的
质量标准, 准予出厂。

Sơ đồ hệ thống xử lý khí thải
nhà xưởng tạo bột xốp, chiếu điện, in màu

产品合格证
QUALIFIED CERTIFICATE

产品名称: 高压静电塔

生产日期: 20/12.02

检验员: _____

本产品经检验符合规定的
质量标准, 准予出厂。

产品合格证
QUALIFIED CERTIFICATE

产品名称: 喷淋塔

生产日期: 20/12.02

检验员: _____

本产品经检验符合规定的
质量标准, 准予出厂。



Tháp
hấp
thụ

Thiết bị lọc bụi
tĩnh điện ướt

Bộ đỡ

Tủ than hoạt tính
+ đèn UV

Quạt hút + Ống khói

苏州吉润环保科技


产品合格证
QUALIFIED CERTIFICATE


产品名称: 喷淋塔

生产日期: 2020.10.28

检验: 苏州吉润环保科技有限公司
质检专用章

本产品经检验符合规定的
质量标准, 准予出厂。

SƠ ĐỒ HỆ THỐNG XỬ LÝ KHÍ THẢI NHÀ XƯỞNG
TẠO BỌT XÓP, CHIẾU ĐIỆN, IN MÀU

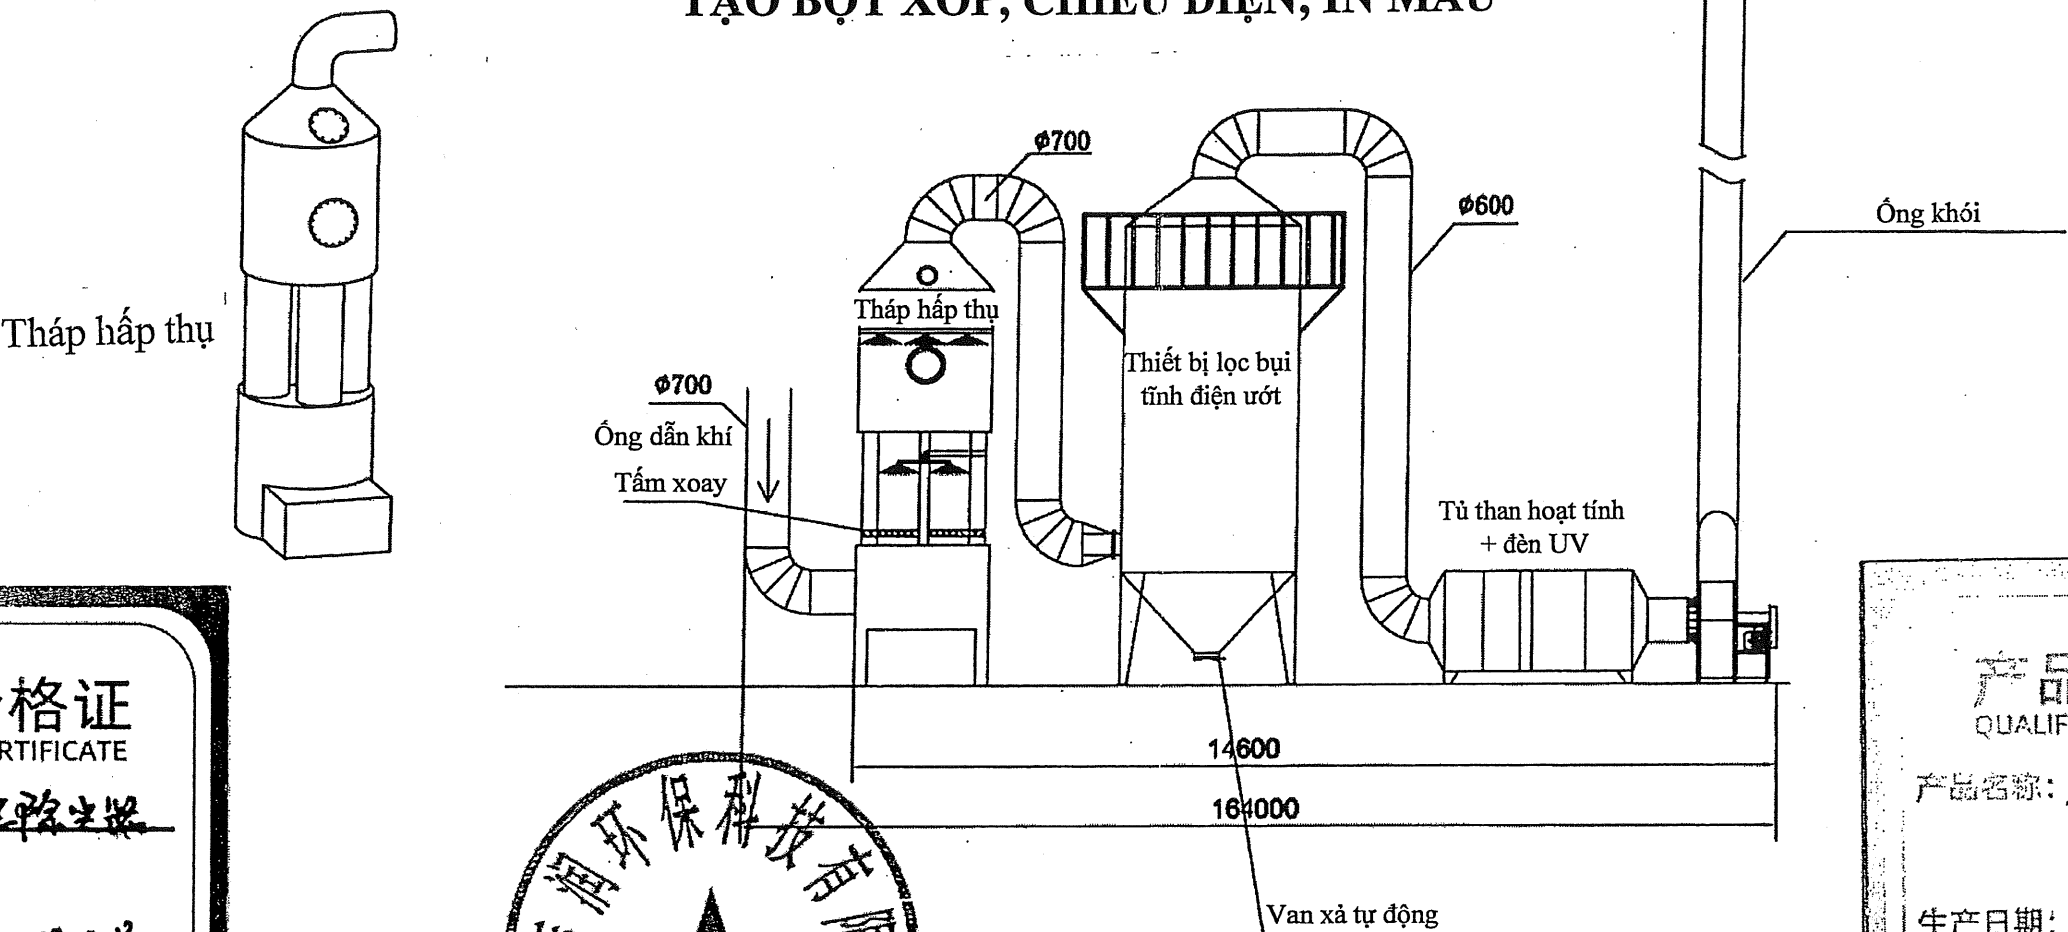

产品合格证
QUALIFIED CERTIFICATE

产品名称: 活性炭吸附器

生产日期: 2020.10.28

检验: 苏州吉润环保科技有限公司
质检专用章

本产品经检验符合规定的
质量标准, 准予出厂。

产品合格证
QUALIFIED CERTIFICATE

产品名称: 光催化反应器

生产日期: 2020.10.28

检验: 苏州吉润环保科技有限公司
质检专用章


本产品经检验符合规定的
质量标准, 准予出厂。

MẶT CẮT NGANG HỆ THỐNG


技术要求:

1. 板料表面无锈蚀、损伤、变形、翘曲、毛刺
2. 如量新等时各个折弯角的公差为±0.2MM
3. 如量焊接时焊缝饱满均匀美观, 焊缝处均匀防腐, 表面不可有缝隙
4. 打磨后产品平整美观, 表面瑕疵不可见, 不可有焊渣或明显变形
5. 成型后各面的平面度对角线不可大于1.0MM

材质		审核		苏州吉润环保有限公司			
料厚		绘图	王海申				
数量		日期					
	表面处理	XX	重量(KG)		图号		
				共页	第页	名称	

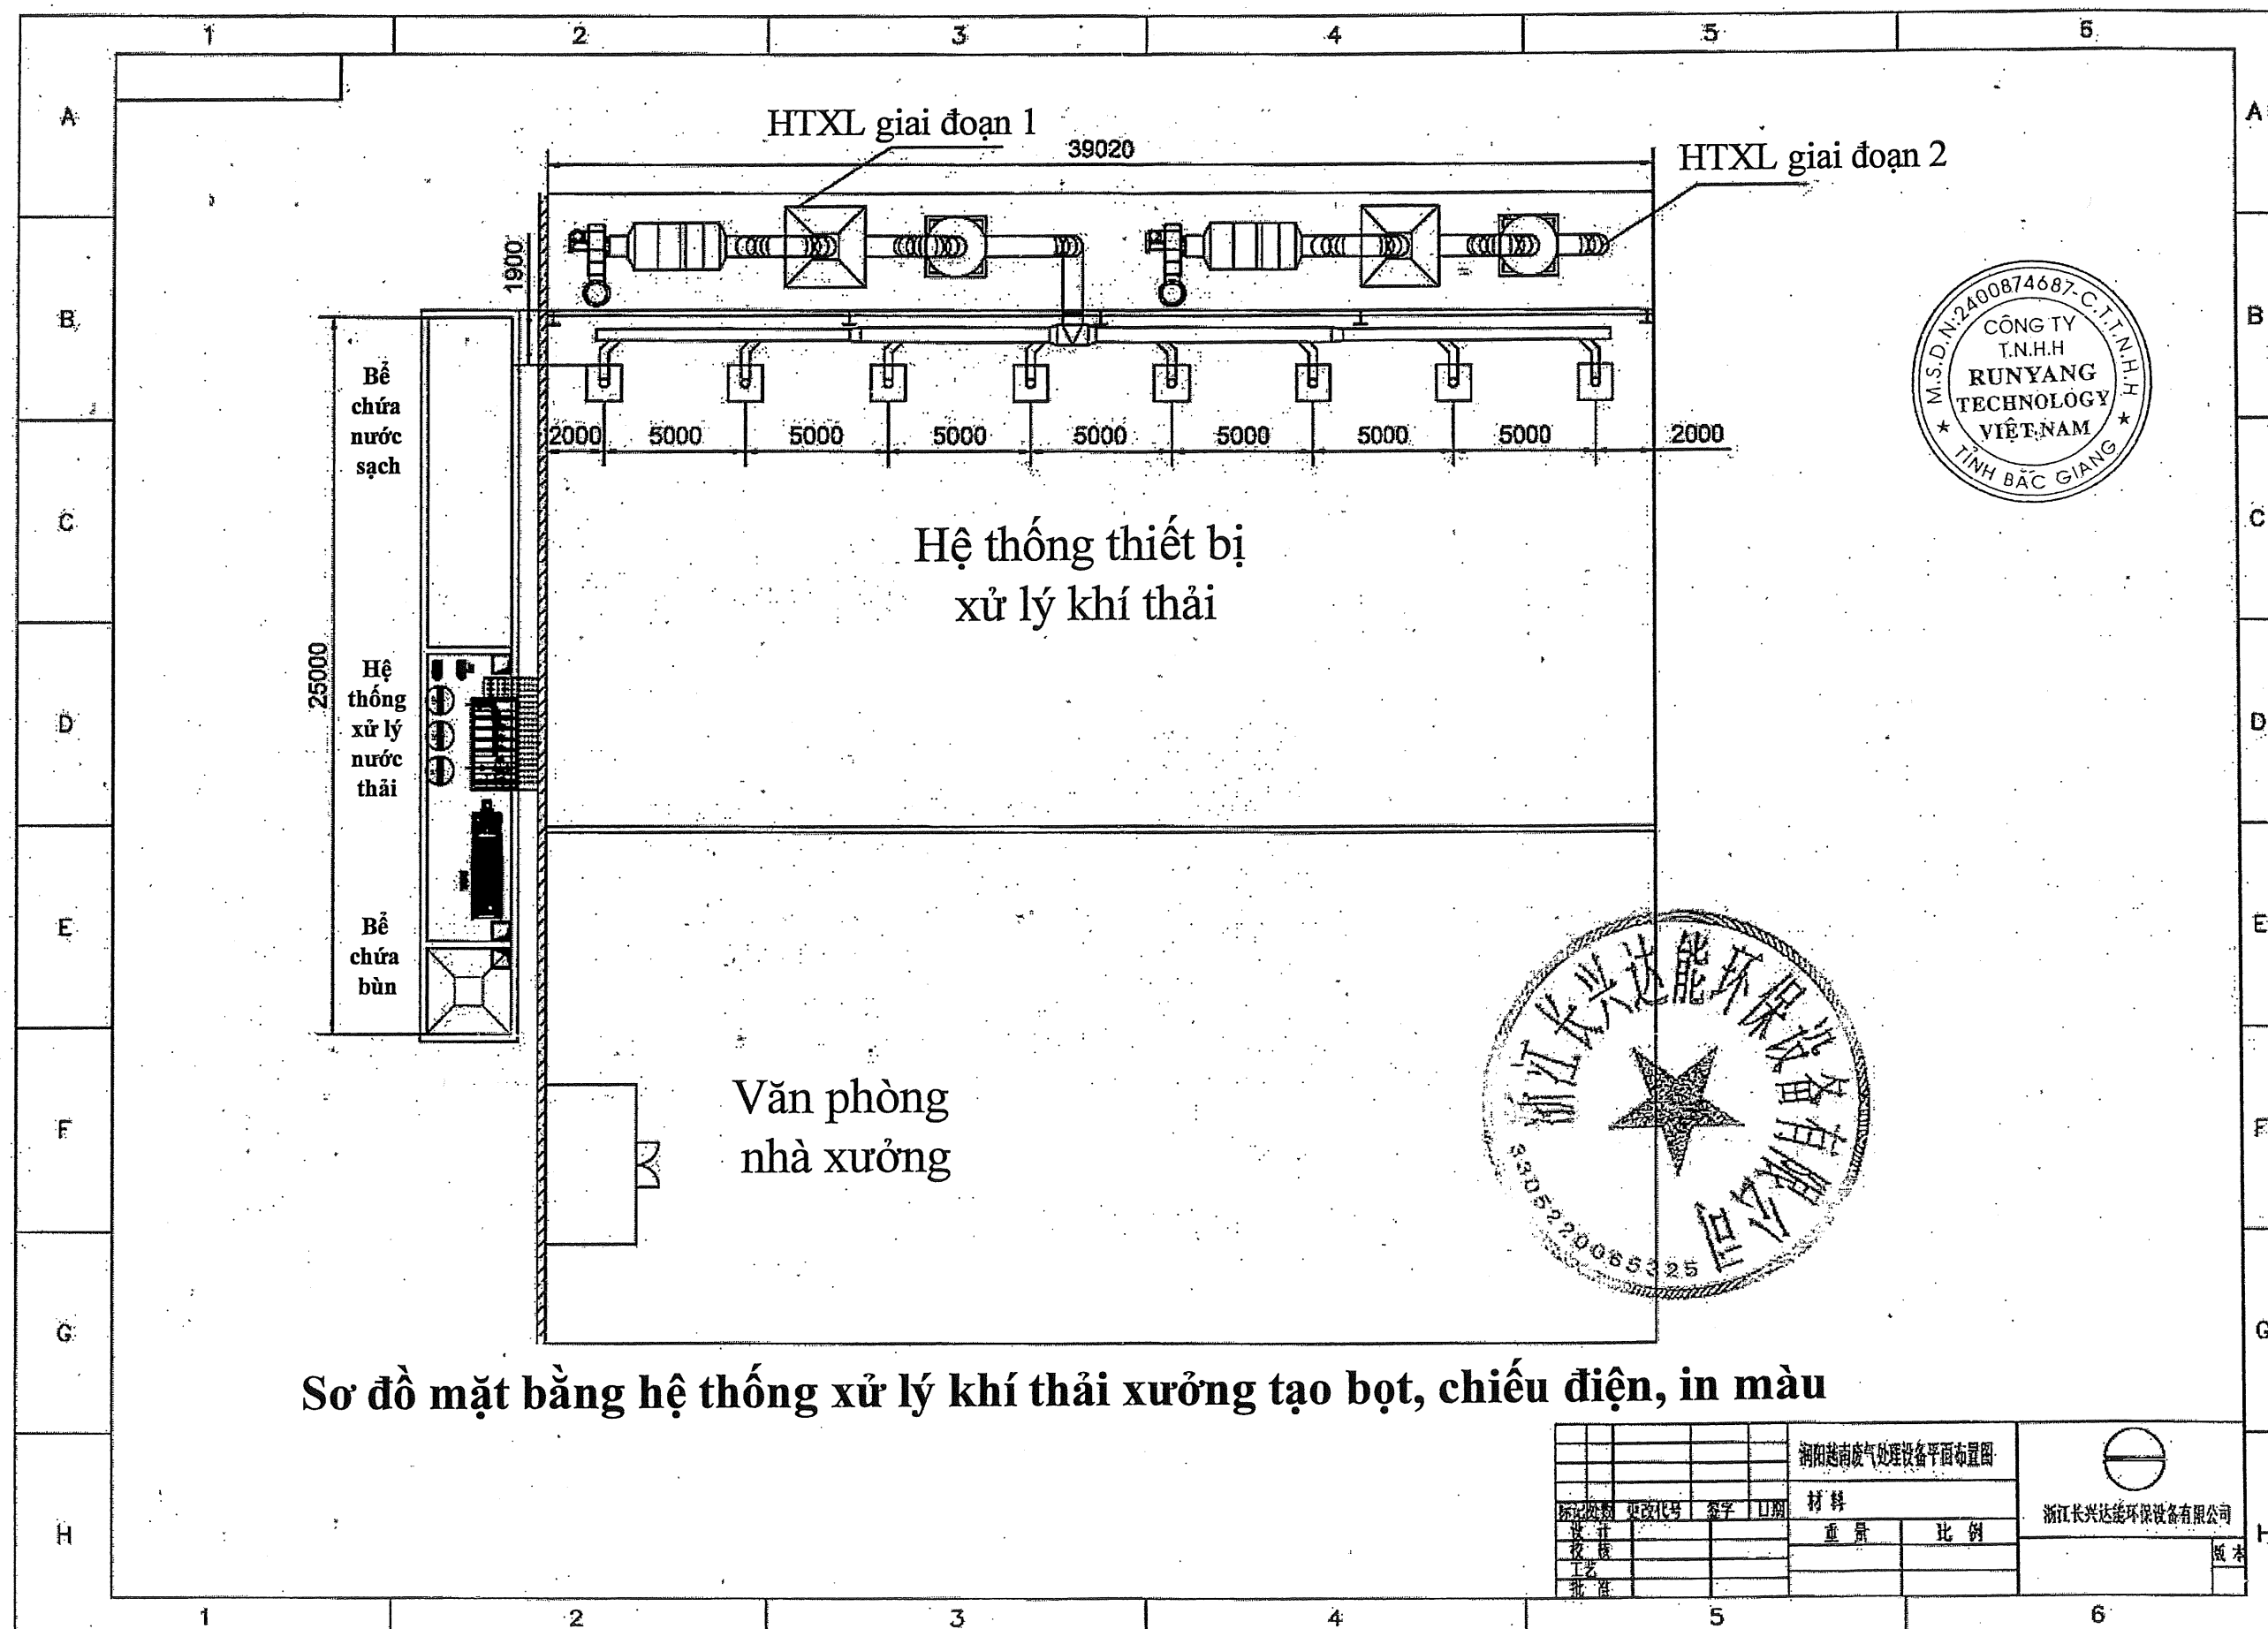


浙江长兴达能环保设备有限公司				湖南越南废气处理设备平面布置图		材料		浙江长兴达能环保设备有限公司	
设计	校核	审核	批准	重量	比例	版本			

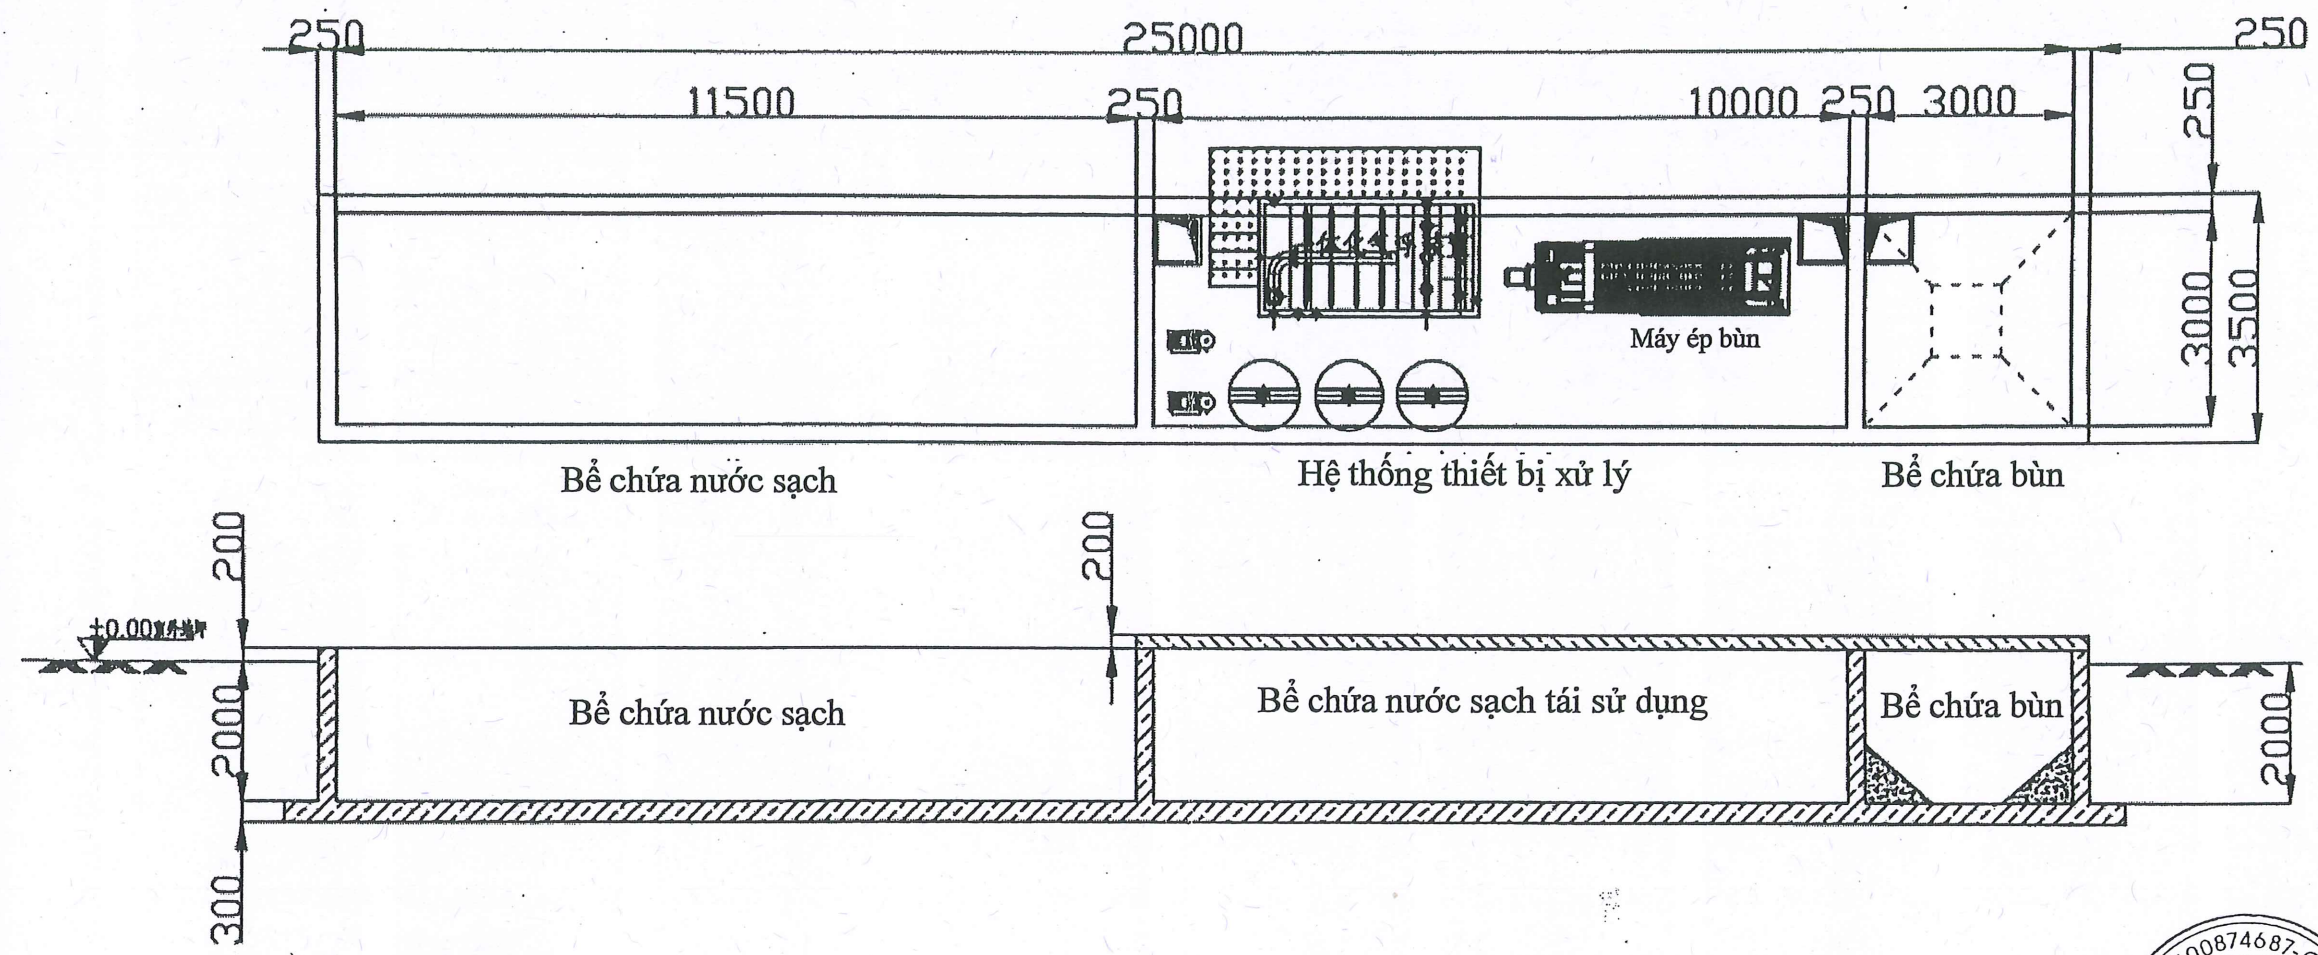

水池设计说明


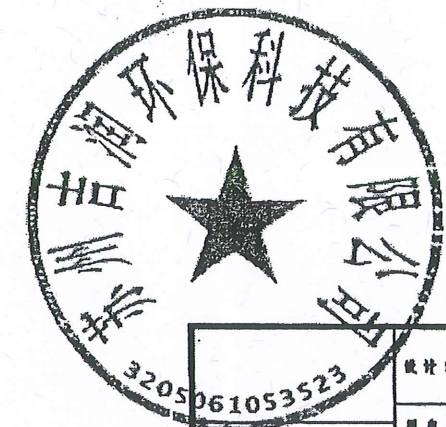

设计单位	苏州吉润环保科技有限公司	共 1 页	第 1 页
用户名称	浙江润阳新材料科技股份有限公司 (越南) 有限公司	图号	
项目名称	喷漆废水处理工程 (6m ³ /h) 附属工程	日期	2020/6
设计		专业	
审核		比例	
制图		图例	
批准			

平面布置图